


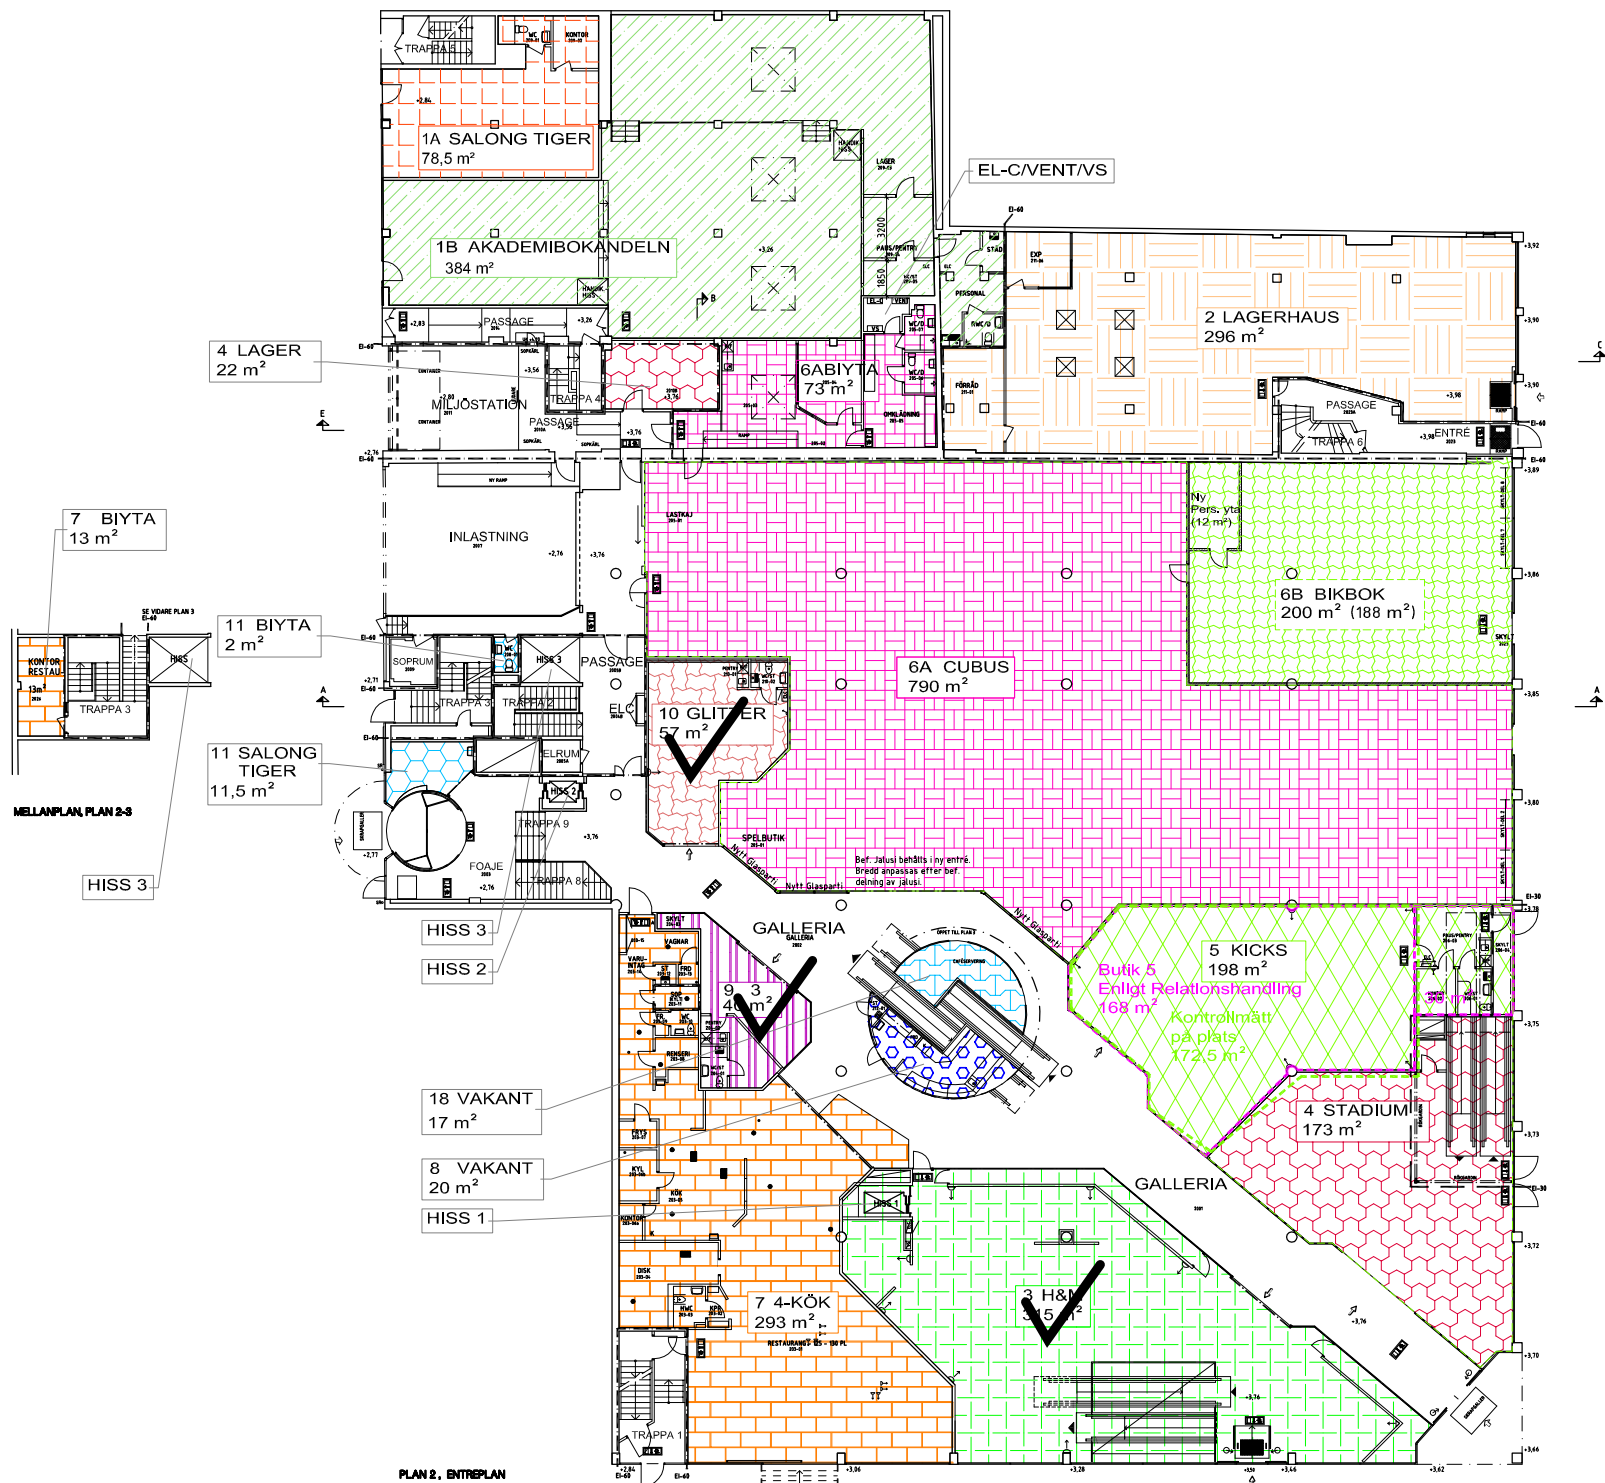

PLAN 2, ENTRÉPLAN

PLAN 2, ÖVERSIKT
1:200 A1

FÖRKLARINGAR

SAMMANSTÄLLNING
BUTIKSYTOR (plan 1-3):

1A; SALONG TIGER

PLAN 2:
Lokal 78,5 kvm
Totalt 78,5 kvm

1B; AKADEMIBOKHANDELN

PLAN 1:
Lager 22 kvm
PLAN 2:
Lokal 384 kvm
Totalt 406 kvm

2; LAGERHAUS

PLAN 1:
Lager 40 kvm
PLAN 2:
Lokal 296 kvm
Totalt 336 kvm

3; H&M

PLAN 1:
Lokal 2053kvm
Lager 101kvm
PLAN 2:
Lokal 315 kvm
Totalt 2469 kvm

4; STADIUM

PLAN 2:
Lokal 173 kvm
Lager 22 kvm
PLAN 3:
Lokal 1332 kvm
PLAN 4:
Blyta 102 kvm
Totalt 1629 kvm

5; KICKS

PLAN 1:
Lager 33 kvm
PLAN 2:
Lokal 198 kvm
Totalt 231 kvm

6A; CUBUS

PLAN 1:
Lager 27 kvm
Blyta 25 kvm
PLAN 2:
Lokal 790 kvm
Blyta 73 kvm
Totalt 915 kvm

6B; BIKBOK

PLAN 2:
Lokal 188 kvm
Blyta 12 kvm
Totalt 200 kvm

7; 4-KÖK

PLAN 1:
Blyta 51 kvm
Lager 39 kvm
PLAN 2:
Lokal 293 kvm
Blyta 13 kvm
PLAN 3:
Blyta 46 kvm
Totalt 442 kvm

8; VAKANT

PLAN 2:
Lokal 20 kvm
Totalt 20 kvm

9; 3

PLAN 1:
Blyta 18 kvm
PLAN 2:
Lokal 40 kvm
Totalt 58 kvm

10; GLITTER

PLAN 2:
Lokal 57 kvm
Totalt 57 kvm

11; SALONG TIGER

PLAN 1:
Lager 8 kvm
Lager 18 kvm
PLAN 2:
Lokal 11,5 kvm
Blyta 2 kvm
Totalt 39,5 kvm

12; VAKANT

PLAN 1:
Lokal 243 kvm
Totalt 243 kvm

13; VAKANT

PLAN 3:
Lokal 146 kvm
Totalt 146 kvm

14; BIKBOK

PLAN 1:
Lager 5 kvm
Totalt 5 kvm

15; VAKANT

PLAN 3:
Lokal 124 kvm
Totalt 124 kvm

16; VAKANT

PLAN 3:
Lokal 186 kvm
Lager 41 kvm
Totalt 207 kvm

17; VAKANT

PLAN 3:
Lokal 160 kvm
Lager 40 kvm
Totalt 220 kvm

18; VAKANT

PLAN 2:
Lokal 17 kvm
Totalt 17 kvm

19; VAKANT

PLAN 3:
Lokal 234 kvm
Totalt 239 kvm

VAKANTA LAGER:


PLAN 1:
Lager: 433 kvm
Blyta 7 kvm
Totalt 458 kvm

TOTALYTA: ---- kvm

BTA: ---- kvm

UPPVÄRMDYTA: ---- kvm

RELATION UPPRÄTTAD AV
TOVATT ARCHITECTS & PLANNERS AB
2015-03-30

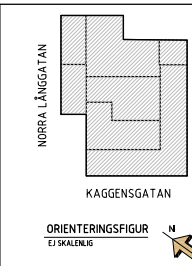

BET	ANT	ÄNDRINGEN AVSER	SIGN	DATUM
RELATIONSHANDLING				
 A GROUP OF RETAIL ASSETS				
 ARKITEKTER AB				
019-26 22 30 www.roofarkitekter.se				
KV ÄLDERMANNEN 25, KALMAR KVASTEN				
UPPDRAG NR	RTAD AV BERGLUND		HANDLÄGGARE BERGLUND	
DATUM 2016-10-24	ANSVARIG			
PLAN 2 HYRESGÄSTER				
SKALA 1:200 A1	NUMMER A03-91-120			
				I BET