
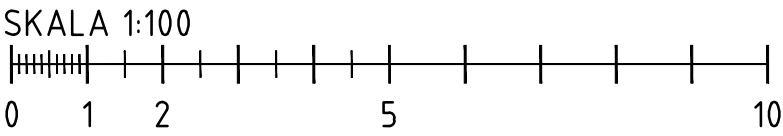


Rev	Datum	
X		

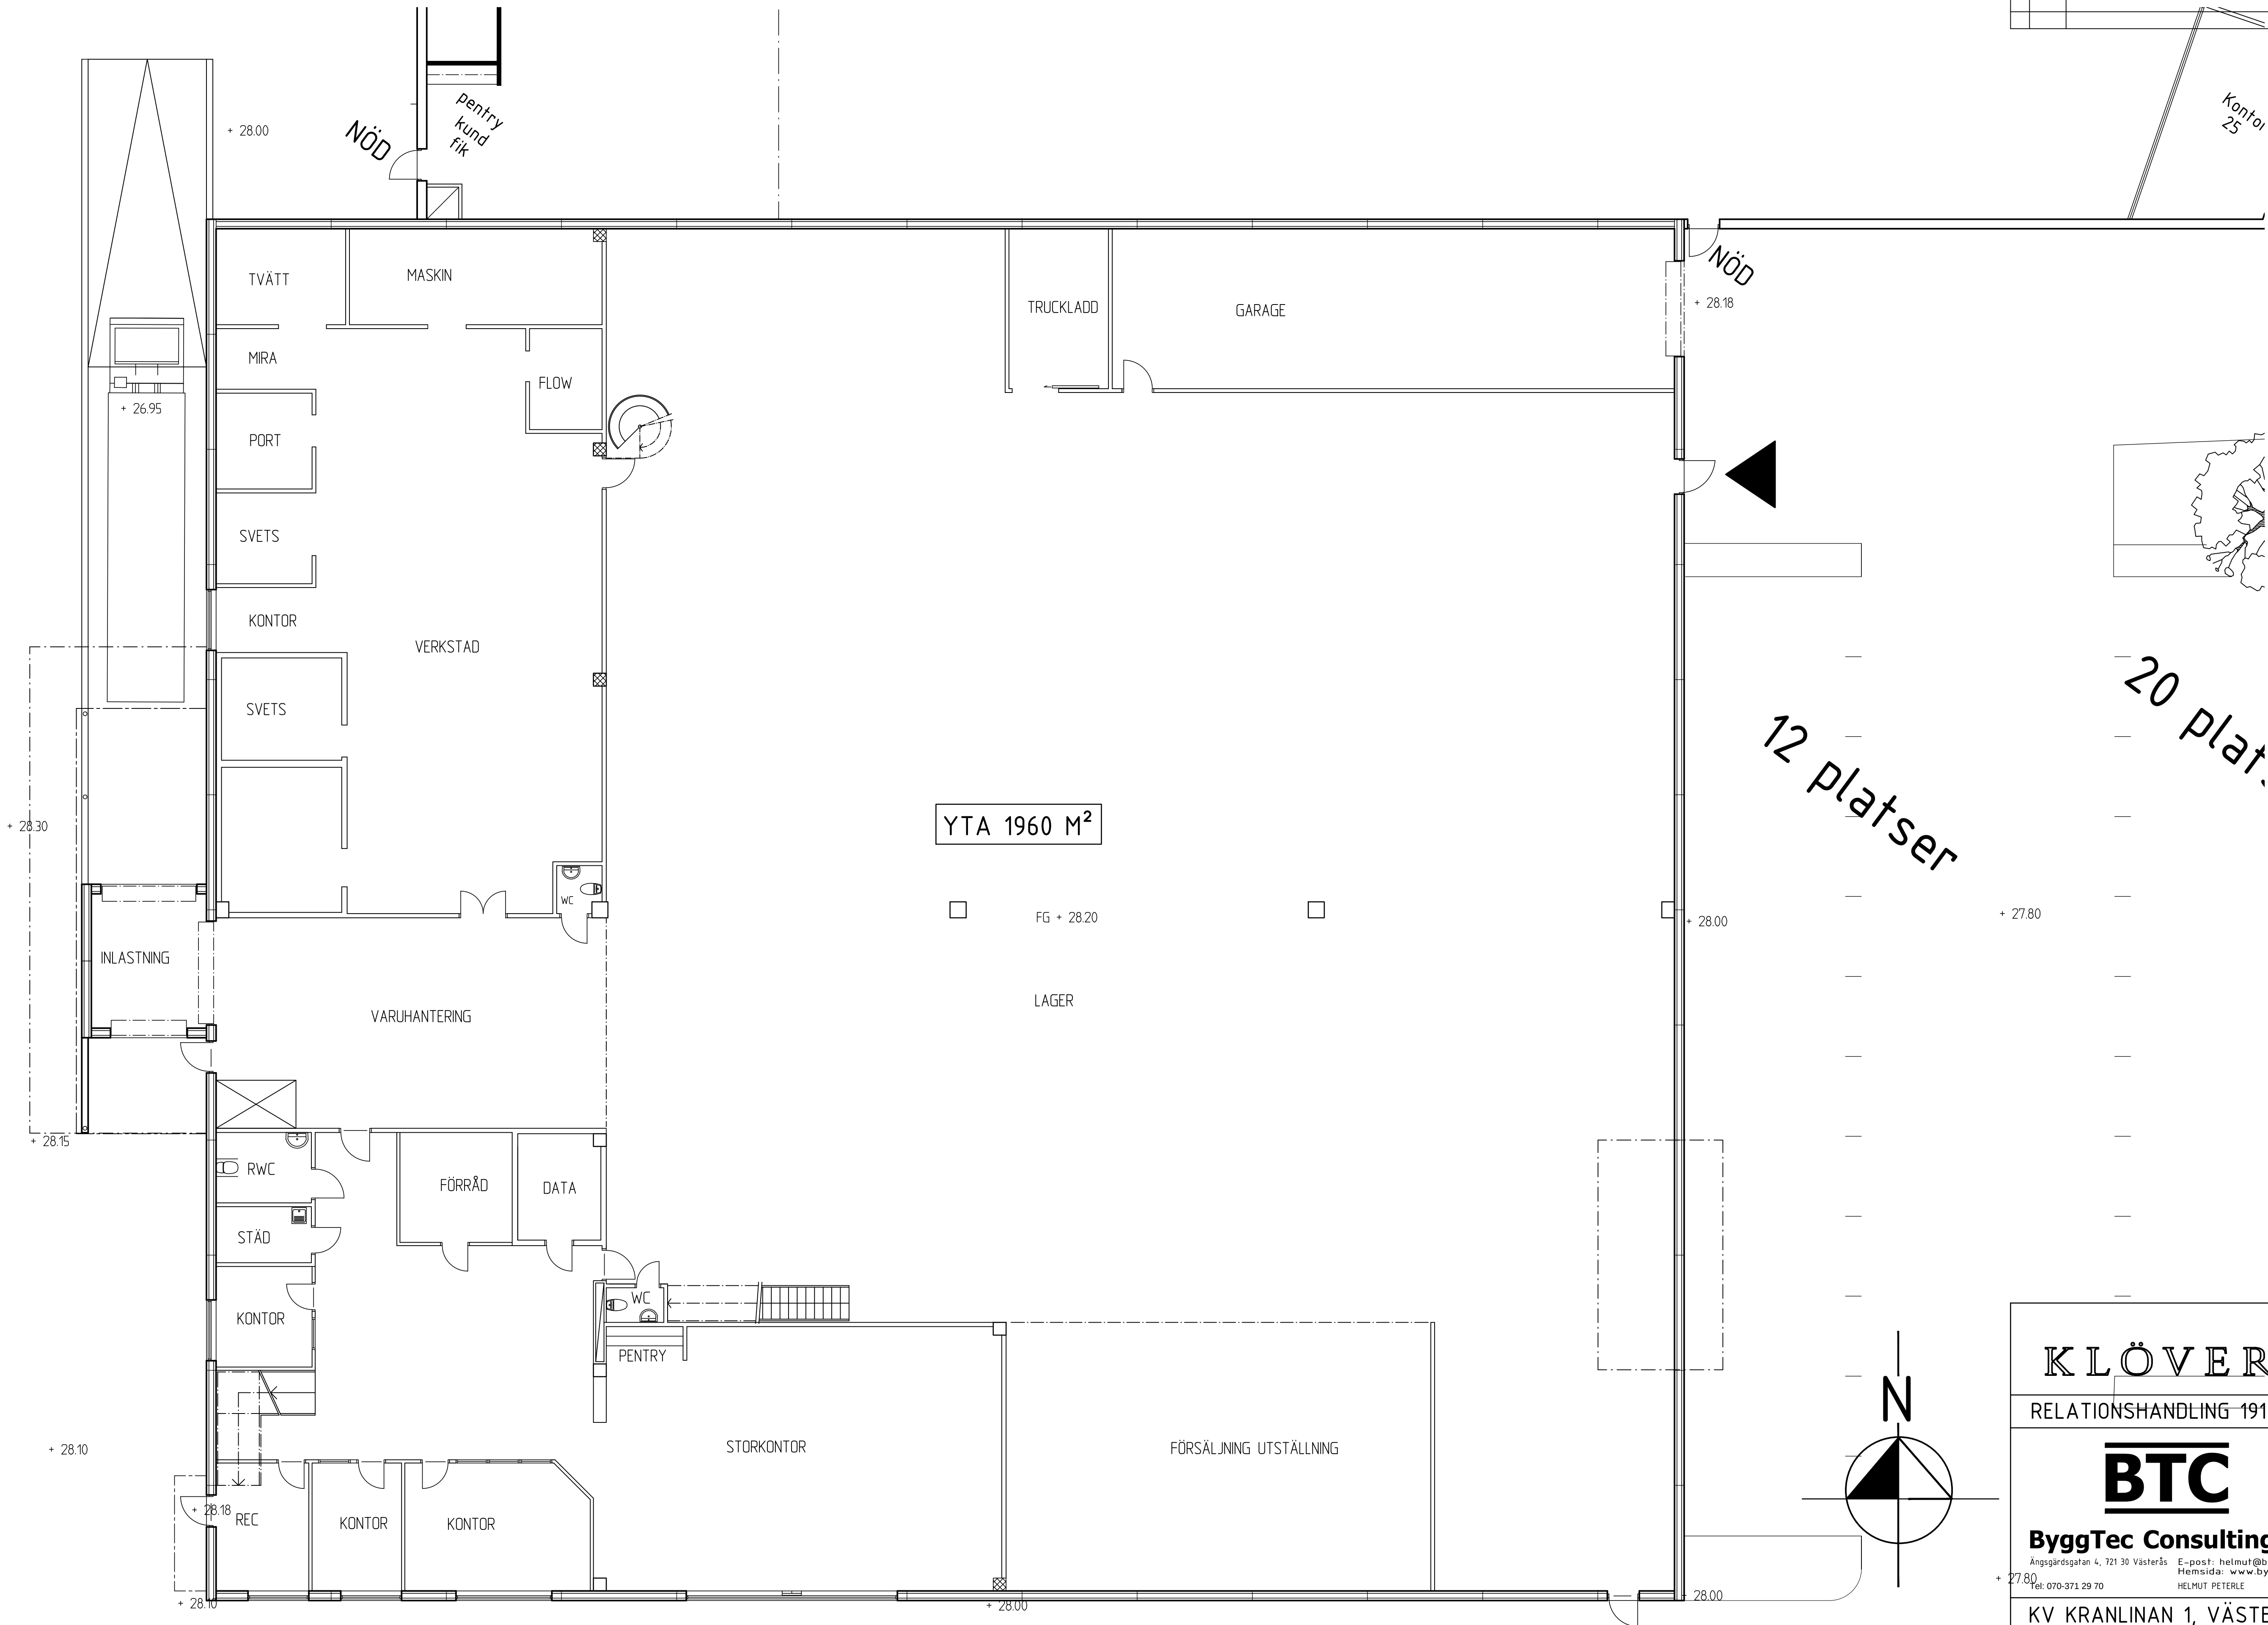

KLÖVERN
RELATIONSHANDLING 191008

BTC
ByggTec Consulting AB
Ångsgårdsgatan 4, 721 30 Västerås E-post: helmut@byggtec.se
Hemsida: www.byggtec.se
Tel: 070-371 29 70 HELMUT PETERLE

KV KRANLINAN 1, VÄSTERÅS
NULÄGE
PLAN 0, BOTTENPLAN

SKALA
A1= 1:100
A3= 1:200

RITNINGSGRUPP
A1:01

BET.