



Rev	Datum	
X		

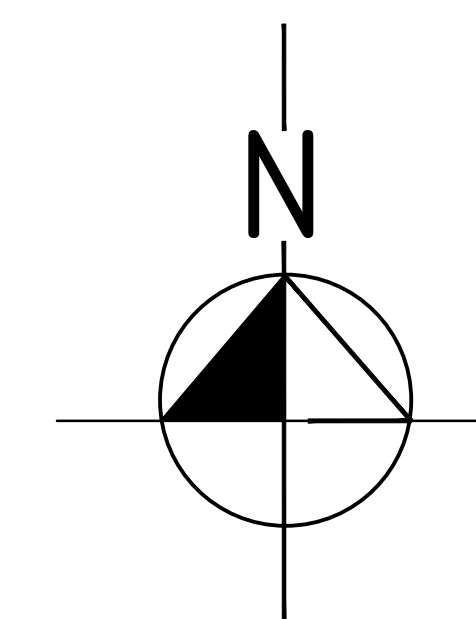

SKALA 1:100

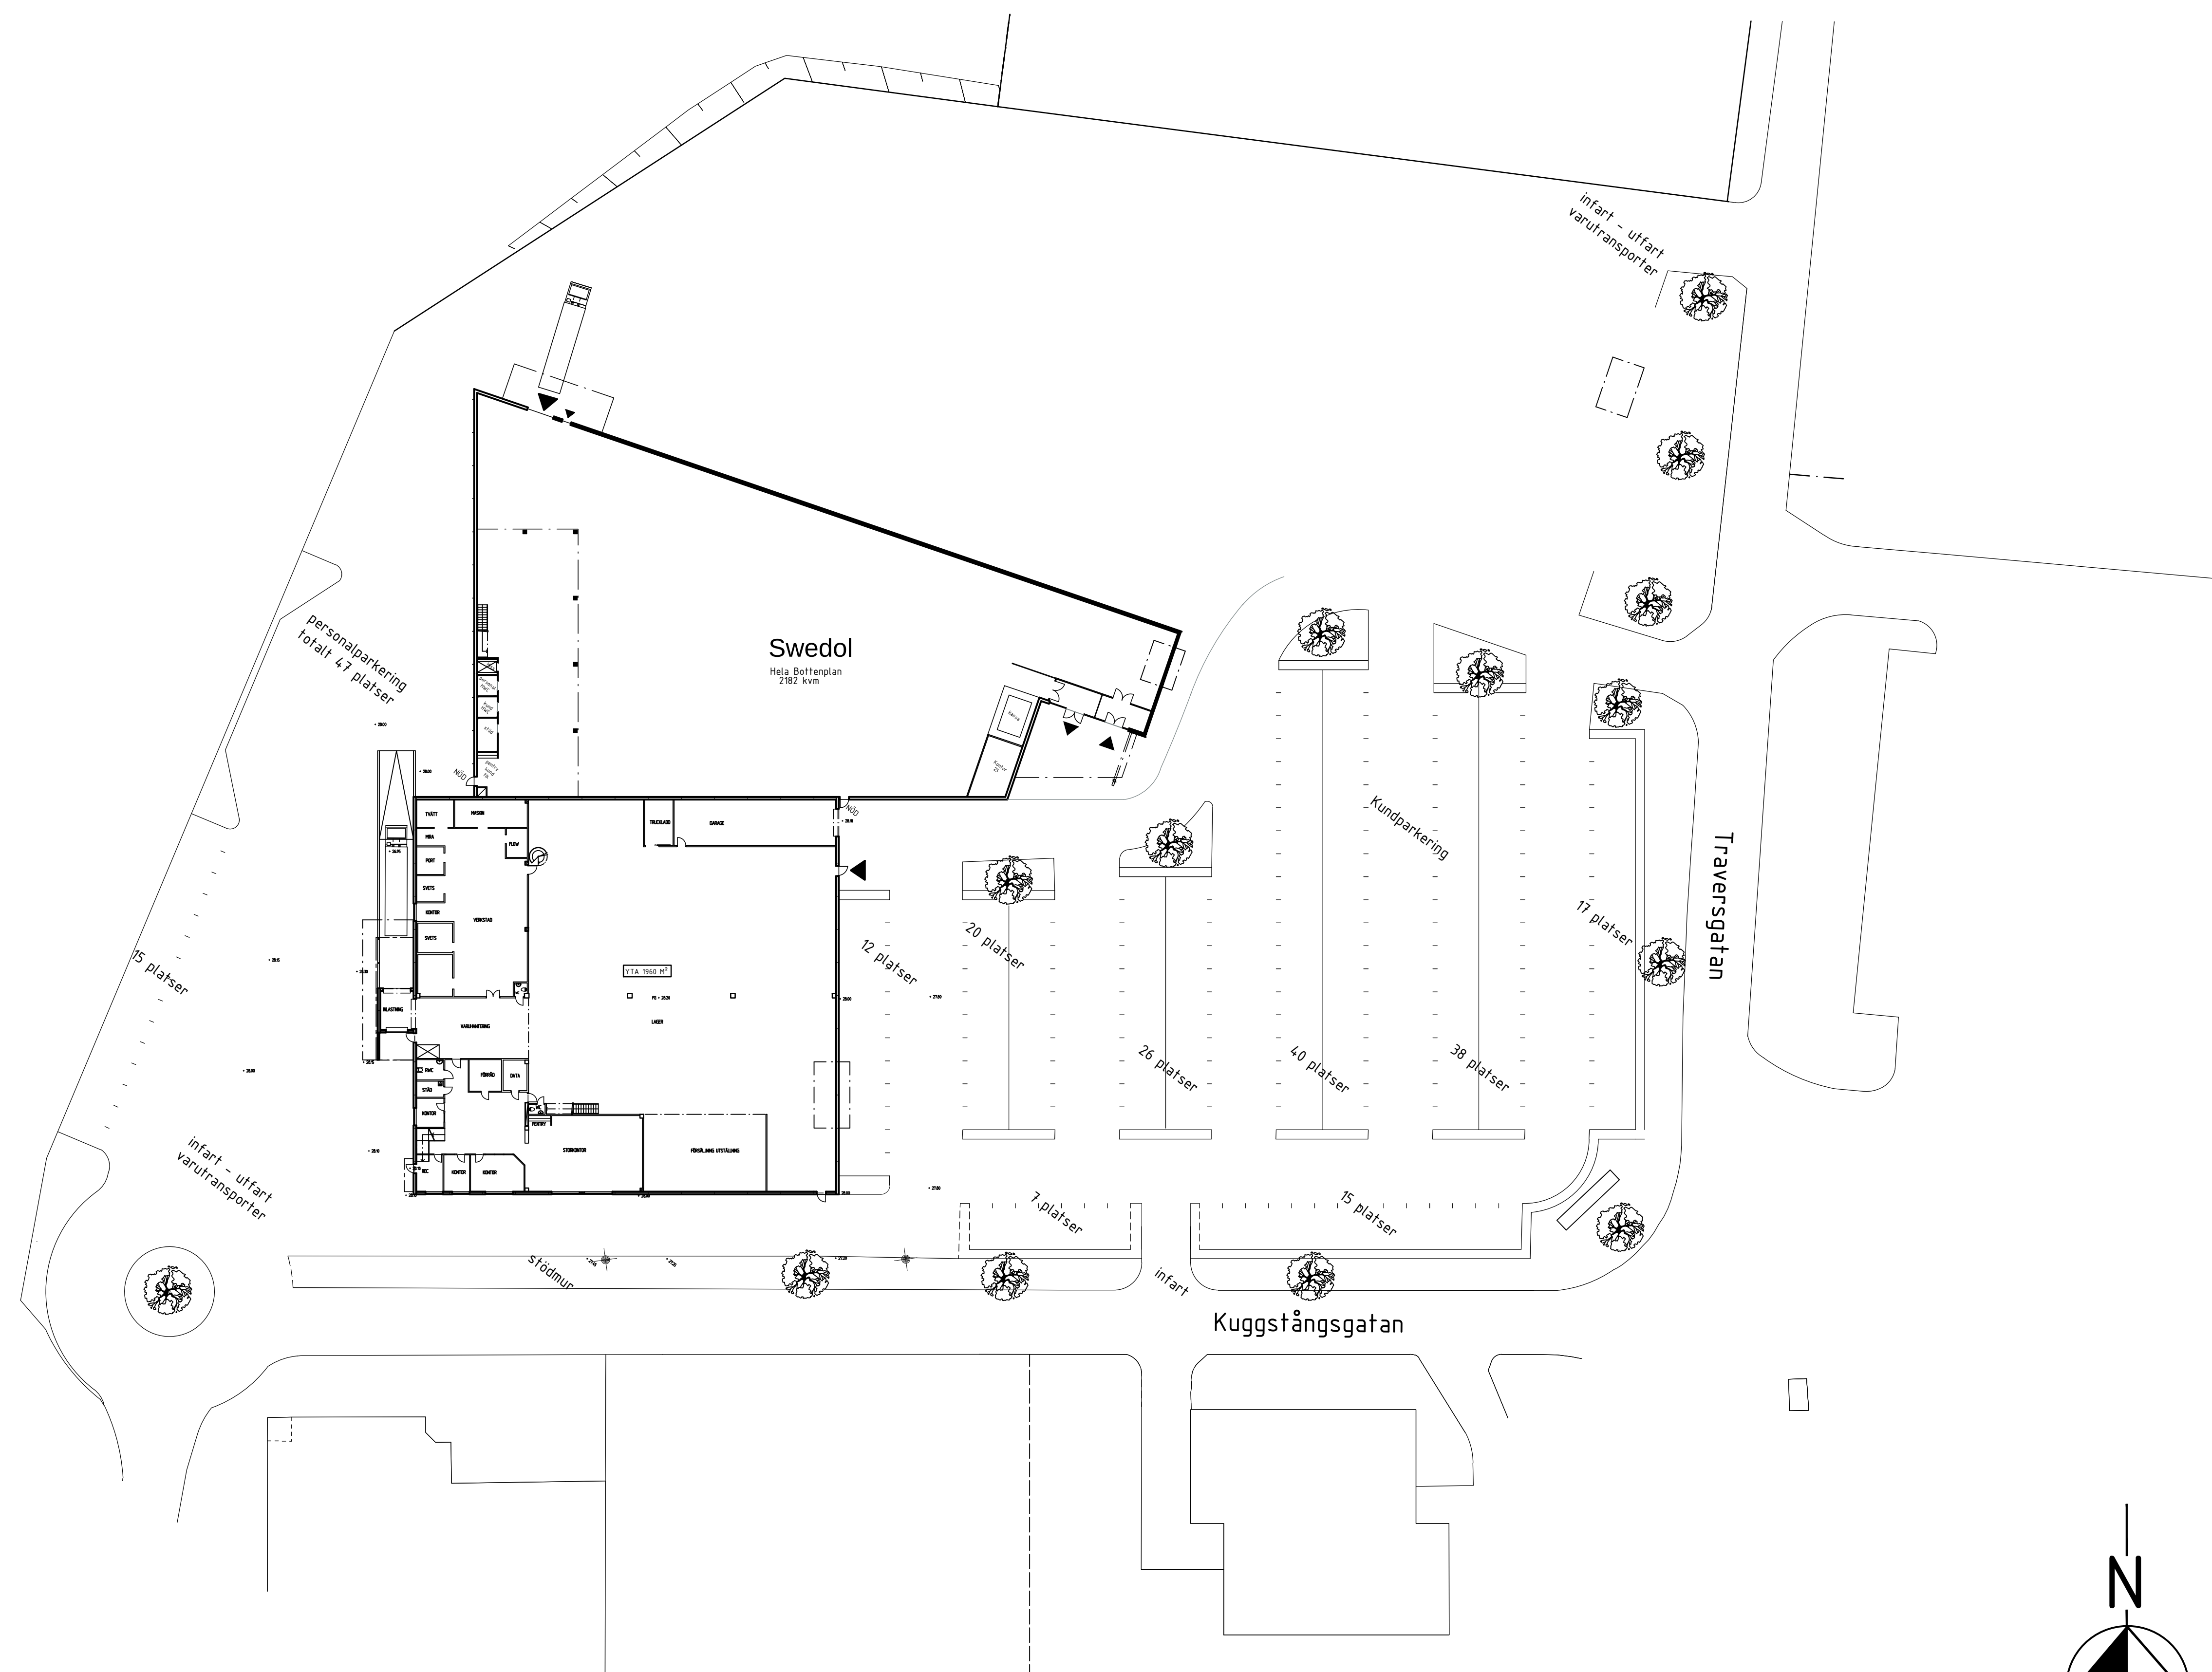

0 1 2 5 10

KLÖVERN

RELATIONSHANDLING 191008

BTC

ByggTec Consulting AB

Ängsgårdsgatan 4, 721 30 Västerås E-post: helmut@byggtec.se
Hemsida: www.byggtec.se
Tel: 070-371 29 70 HELMUT PETERLE

Tel: 070-371 29 70

KV KRANLINAN 1, VÄSTERÅS

NULÄGE
PLAN 0, BOTTENPLAN

SKALA A1= 1:400 A3= 1:800	RITINGSNUMMER A1:03	BET.
---------------------------------	----------------------------	------