


Rev	Datum	
X		

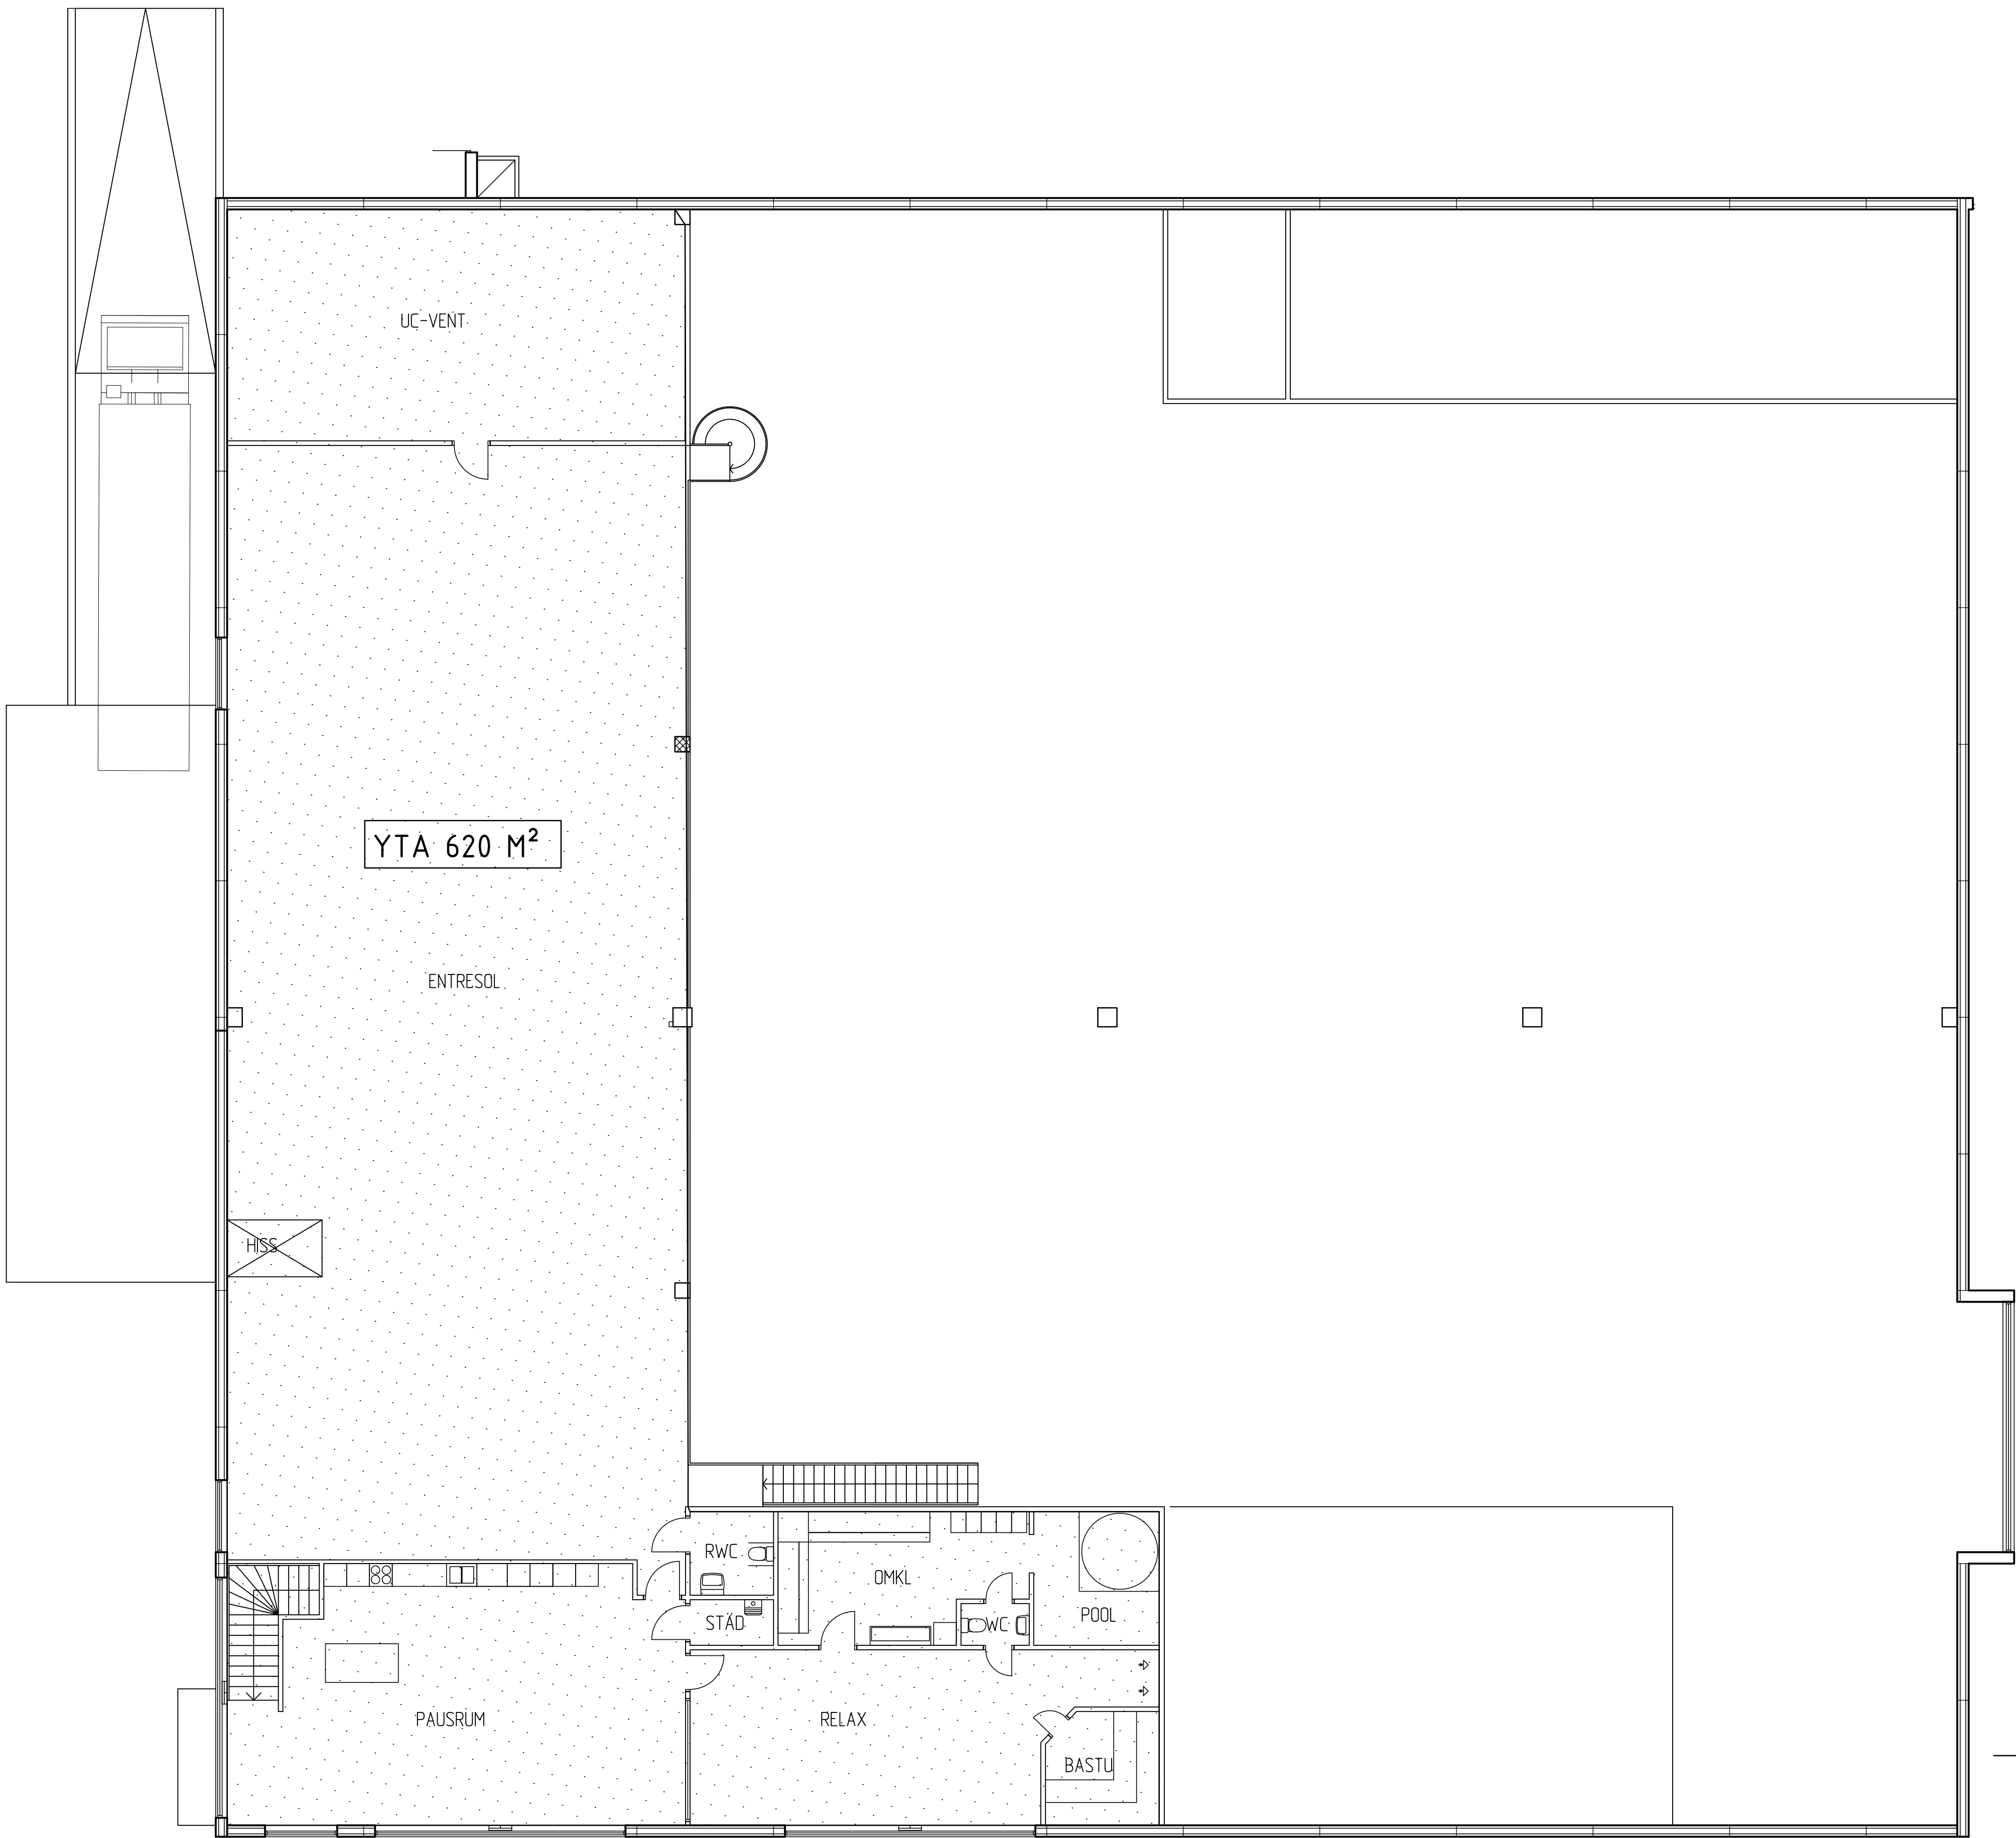

KLÖVERN

RELATIONSHANDLING 191008

BTC

ByggTec Consulting AB

Ångsgårdsgatan 4, 721 30 Västerås E-post: helmut@byggtec.se
Hemsida: www.byggtec.se

Tel: 070-371 29 70

HELMUT PETERLE

KV KRANLINAN 1, VÄSTERÅS

NULÄGE
PLAN 1, ÖVRE PLAN

SKALA
A1= 1:100
A3= 1:200

RITNINGSGRUPP

A1:02

BET.