

Bruks- och öppnarea (BRA och OPA)					
Lokal	Funktion	Våning	Byggnadsdel	Area (m2)	Areatyp
709	Gångstråk	Våning 2	Knallerian Borås	1179	LOA-K
685	KappAhl	Våning 2	Knallerian Borås	784.5	LOA-V
686	Dressman	Våning 2	Knallerian Borås	270	LOA-V
688	MQ	Våning 2	Knallerian Borås	370	LOA-V
689	Vakant	Våning 2	Knallerian Borås	498	LOA-V
690	Nikita hair	Våning 2	Knallerian Borås	93.5	LOA-V
691	Hemtex	Våning 2	Knallerian Borås	267.5	LOA-V
693	Change	Våning 2	Knallerian Borås	78.5	LOA-V
694	Vakant	Våning 2	Knallerian Borås	45.5	LOA-V
695	Intersport	Våning 2	Knallerian Borås	1874	LOA-V
696	Synoptik	Våning 2	Knallerian Borås	157	LOA-V
697	Life	Våning 2	Knallerian Borås	64.5	LOA-V
698	Telenor	Våning 2	Knallerian Borås	33	LOA-V
699	Klockmaster	Våning 2	Knallerian Borås	4.2	LOA-V
700	Albrekts guld	Våning 2	Knallerian Borås	109.5	LOA-V
701	Game stop	Våning 2	Knallerian Borås	101.5	LOA-V
702	J&V Store	Våning 2	Knallerian Borås	557.5	LOA-V
703	Brothers	Våning 2	Knallerian Borås	189.5	LOA-V
704	Cramers blommor	Våning 2	Knallerian Borås	33	LOA-V
705	Kicks	Våning 2	Knallerian Borås	189	LOA-V
708	Ljuva Hem	Våning 2	Knallerian Borås	829	LOA-V
724	Cassels	Våning 2	Knallerian Borås	253	LOA-V
725	Lindex	Våning 2	Knallerian Borås	871.5	LOA-V
713	FLÄKTRUM	Våning 2	Knallerian Borås	76.5	ÖVA-D
714	FLÄKTRUM	Våning 2	Knallerian Borås	10	ÖVA-D
715	Hiss-maskinrum	Våning 2	Knallerian Borås	6	ÖVA-D
718	Installationer	Våning 2	Knallerian Borås	26	ÖVA-D
720	Hissmaskinrum	Våning 2	Knallerian Borås	16	ÖVA-D
728	ELC	Våning 2	Knallerian Borås	1	ÖVA-K
710	Trappa A	Våning 2	Knallerian Borås	35	ÖVA-K
711	Trappa B	Våning 2	Knallerian Borås	26	ÖVA-K
712	Trappa C	Våning 2	Knallerian Borås	13.5	ÖVA-K
716	Varumottagning	Våning 2	Knallerian Borås	85	ÖVA-K
717	Trappa D	Våning 2	Knallerian Borås	54.5	ÖVA-K
719	Trappa F	Våning 2	Knallerian Borås	27.5	ÖVA-K
721	Hiss 7	Våning 2	Knallerian Borås	12.5	ÖVA-K
722	Trapphus	Våning 2	Knallerian Borås	9.5	ÖVA-K
723	Hiss 8	Våning 2	Knallerian Borås	5	ÖVA-K
726	Hiss 4	Våning 1	Knallerian Borås	8	ÖVA-K
727	SOPRUM	Våning 2	Knallerian Borås	41.5	ÖVA-K
729	Ramp	Våning 2	Knallerian Borås	36	ÖVA-K
				9369.5	

Allmännyta (LOA-K)				
Funktion	Våning	Byggnadsdel	Area (m2)	Anteckning
Gångstråk	Våning 2	Knallerian Borås	1179	-
			1179	


Bruttoarea (BTA)			
Våning	Byggnadsdel	Area (m2)	Anteckning
Våning 2	Knallerian Borås	9995.5	-
		9995.5	

Uthyrbar yta (LOA-V)						
Lokal	Hyresgäst	Våning	Byggnadsdel	Area (m2)	Areatyp	Anteckning
685	KappAhl	Våning 2	Knallerian Borås	784.5	LOA-V	-
686	Dressman	Våning 2	Knallerian Borås	270	LOA-V	-
688	MQ	Våning 2	Knallerian Borås	370	LOA-V	-
689	Vakant	Våning 2	Knallerian Borås	498	LOA-V	-
690	Nikita hair	Våning 2	Knallerian Borås	93.5	LOA-V	-
691	Hemtex	Våning 2	Knallerian Borås	267.5	LOA-V	-
693	Change	Våning 2	Knallerian Borås	78.5	LOA-V	-
694	Vakant	Våning 2	Knallerian Borås	45.5	LOA-V	-
695	Intersport	Våning 2	Knallerian Borås	1874	LOA-V	-
696	Synoptik	Våning 2	Knallerian Borås	157	LOA-V	-
697	Life	Våning 2	Knallerian Borås	64.5	LOA-V	-
698	Telenor	Våning 2	Knallerian Borås	33	LOA-V	-
699	Klockmaster	Våning 2	Knallerian Borås	4.2	LOA-V	-
700	Albrekts guld	Våning 2	Knallerian Borås	109.5	LOA-V	-
701	Game stop	Våning 2	Knallerian Borås	101.5	LOA-V	-
702	J&V Store	Våning 2	Knallerian Borås	557.5	LOA-V	-
703	Brothers	Våning 2	Knallerian Borås	189.5	LOA-V	-
704	Cramers blommor	Våning 2	Knallerian Borås	33	LOA-V	-
705	Kicks	Våning 2	Knallerian Borås	189	LOA-V	-
708	Ljuva Hem	Våning 2	Knallerian Borås	829	LOA-V	-
724	Cassels	Våning 2	Knallerian Borås	253	LOA-V	-
725	Lindex	Våning 2	Knallerian Borås	871.5	LOA-V	-
				7706.5		


Kommunikationsutrymmen (ÖVA-K)					
Funktion	Våning	Byggnadsdel	Area (m2)	Areatyp	Anteckning
Hiss 4	Våning 1	Knallerian Borås	8	ÖVA-K	-
Hiss 7	Våning 2	Knallerian Borås	12.5	ÖVA-K	-
Hiss 8	Våning 2	Knallerian Borås	5	ÖVA-K	-
Ramp	Våning 2	Knallerian Borås	36	ÖVA-K	-
SOPRUM	Våning 2	Knallerian Borås	41.5	ÖVA-K	-
Trappa A	Våning 2	Knallerian Borås	35	ÖVA-K	-
Trappa B	Våning 2	Knallerian Borås	26	ÖVA-K	-
Trappa C	Våning 2	Knallerian Borås	13.5	ÖVA-K	-
Trappa D	Våning 2	Knallerian Borås	54.5	ÖVA-K	-
Trappa F	Våning 2	Knallerian Borås	27.5	ÖVA-K	-
Trapphus	Våning 2	Knallerian Borås	9.5	ÖVA-K	-
Varumottagning	Våning 2	Knallerian Borås	85	ÖVA-K	-
			351.5		

Driftutrymmen (ÖVA-D)				
Funktion	Våning	Byggnadsdel	Area (m2)	Anteckning
ELC	Våning 2	Knallerian Borås	1	-
FLÄKTRUM	Våning 2	Knallerian Borås	10	-
FLÄKTRUM	Våning 2	Knallerian Borås	76.5	-
Hiss-maskinrum	Våning 2	Knallerian Borås	6	-
Hissmaskinrum	Våning 2	Knallerian Borås	16	-
Installationer	Våning 2	Knallerian Borås	26	-
			133.5	

BP = BRANDPOST

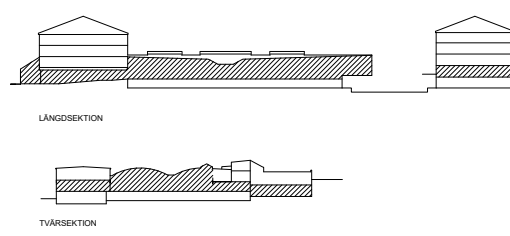

RELATION UPPRÄTTAD AV BORÅS BYGGPLANERING 2014-11-24

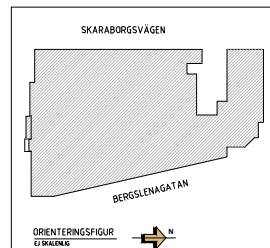

BET	ANT	ÄNDRINGEN AVSER	SIGN	DATUM
RELATIONSHANDLING				
<b>KLÖVERN</b>				
				
<small>FREDGATAN 2 703 62 ÖREBRO TEL: 030-516 05 60 www.pe.se</small>				
KV BROMSEN 3 & 4, BORÅS				
KNALLERIAN				
UPPDRAG NR	RITAD AV	ANSVARIG	HANDLÖGGARE	
DATUM			BERGLUND	BERGLUND
2018-01-15				
PLAN 2, ENTREVÅNING				
AREASAMMANSTÄLLNING				
SKALA	NUMMER	BET		
1:250 A1	A03-99-120			

A03-P120  
2016-11-08  
ROFF Arkitekt AB



PLO: 2018-10-25 16:01 K:\P\ERIA UROX\PROJEKT\TAGRA\KNALLERIAN\_BROMSEN\304\_BORÅS\RELATION\A03-P120\DWG MATS BERGLUND