


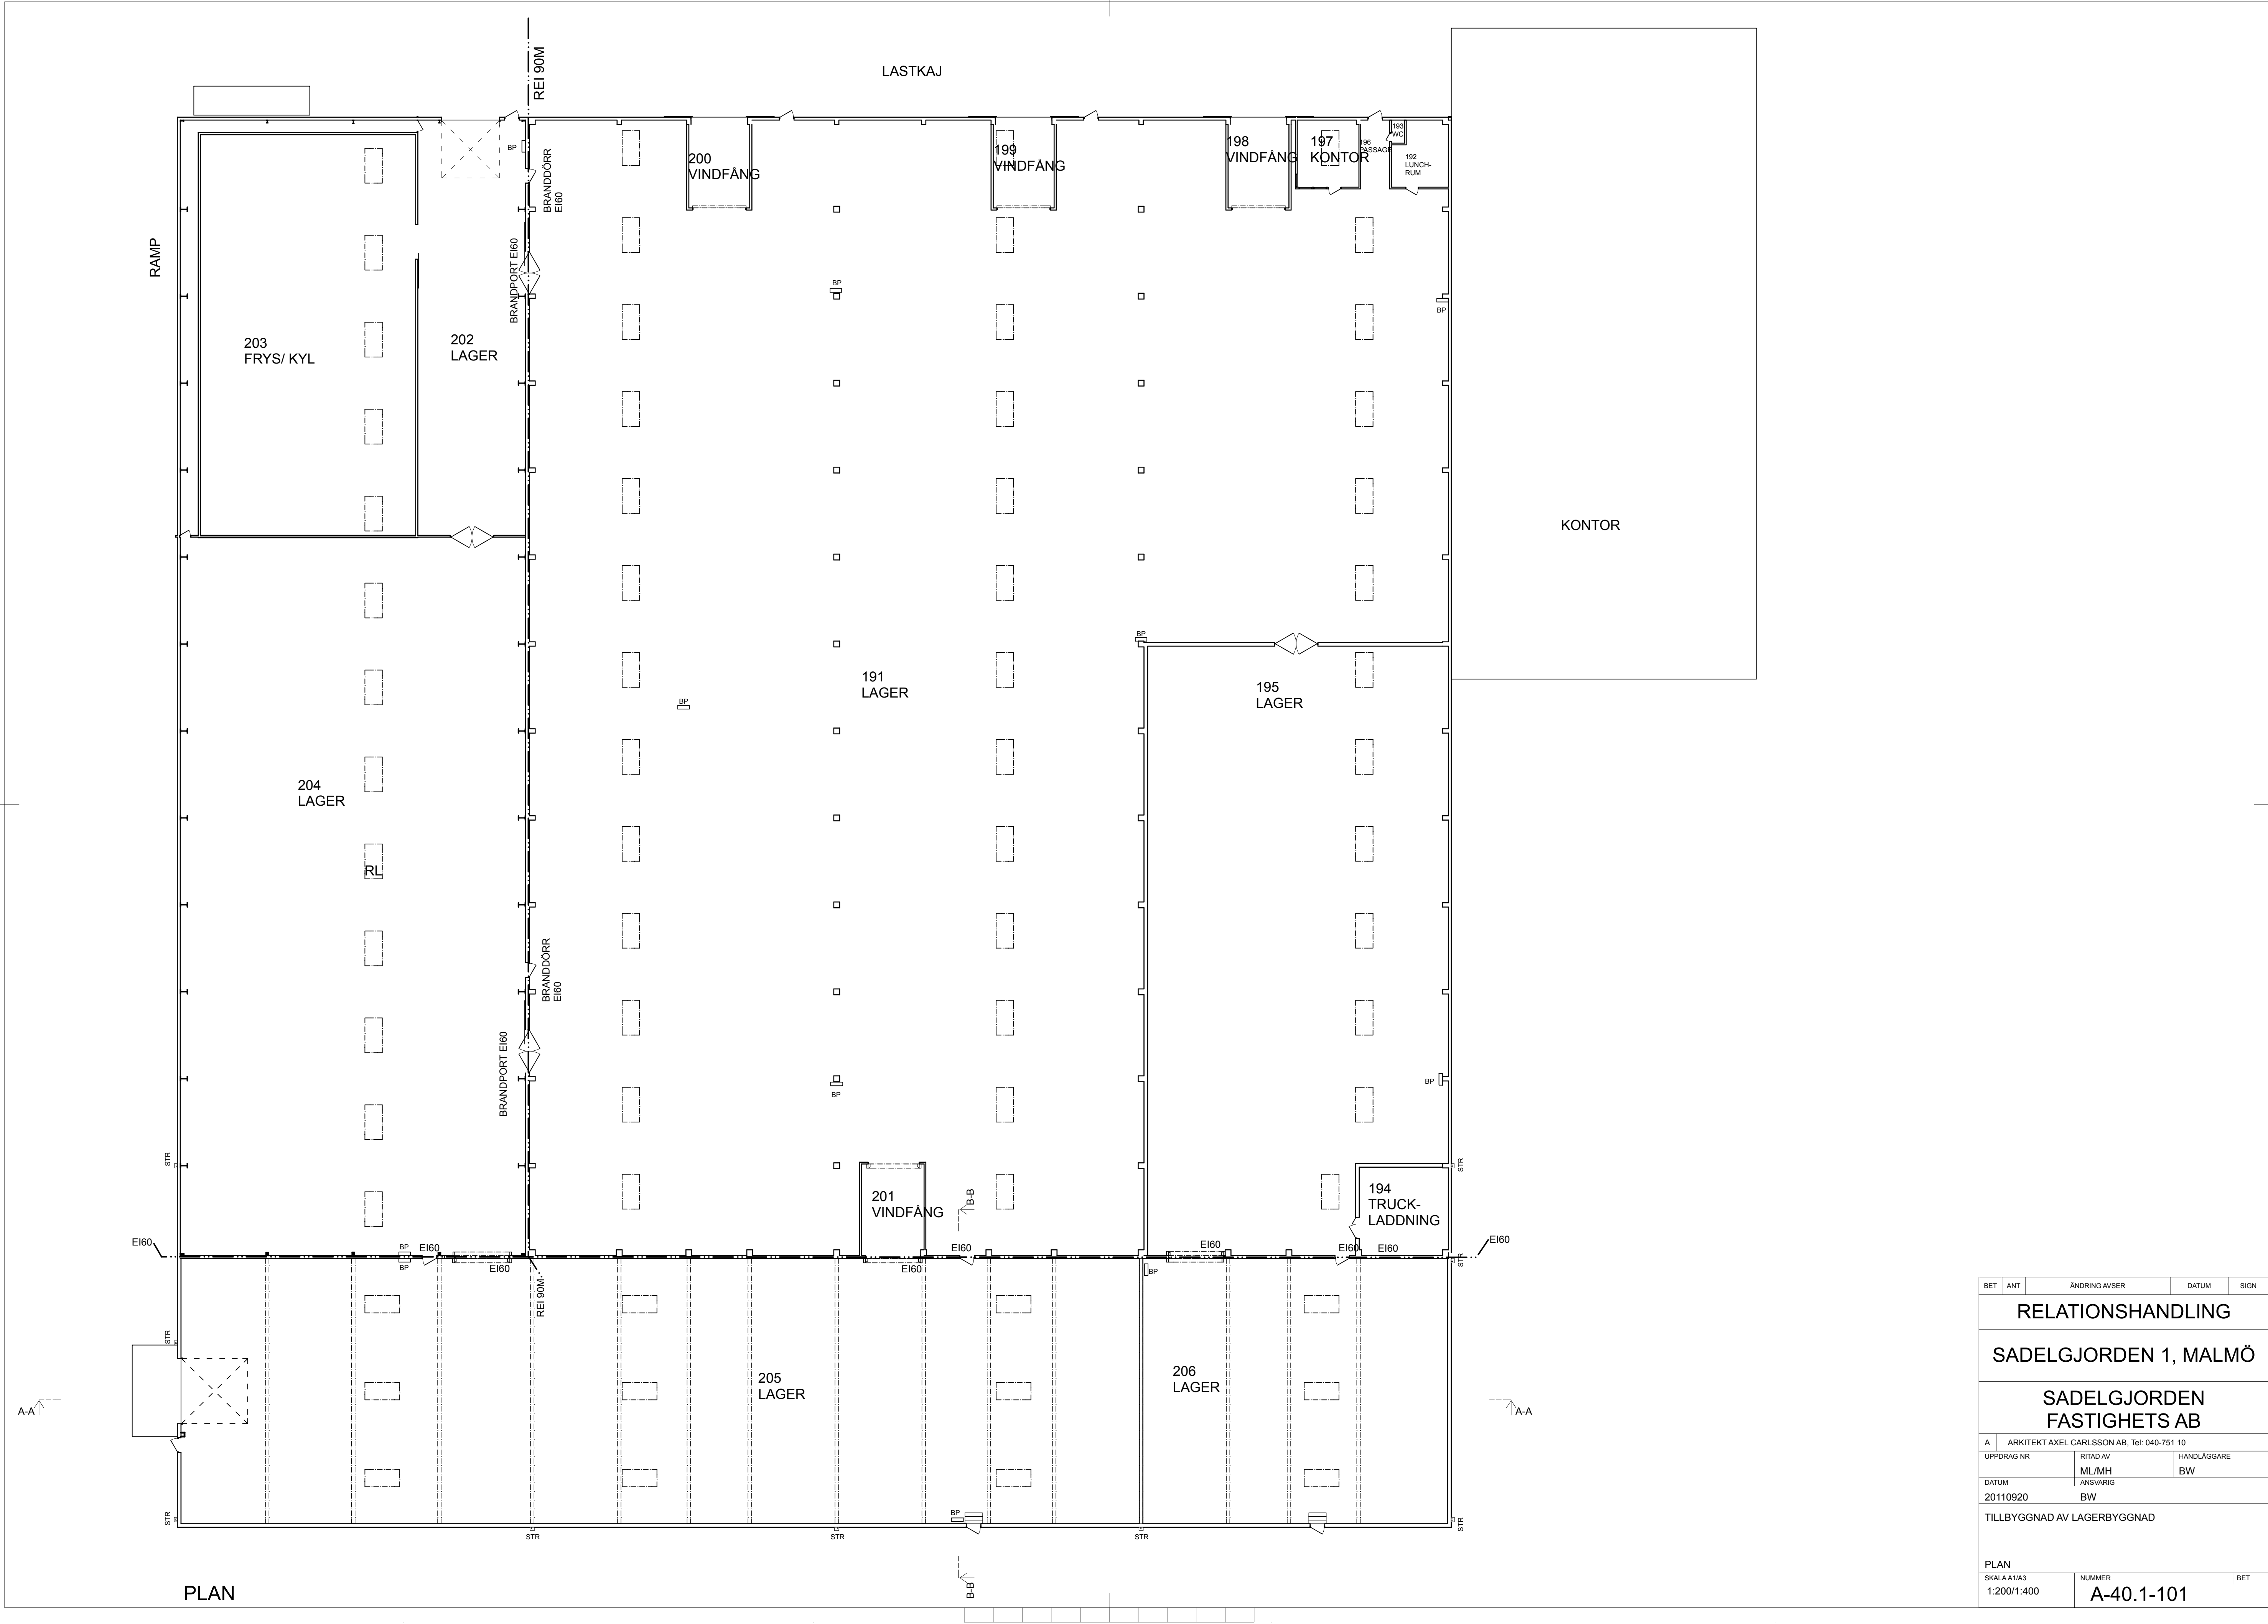

PLAN

BET	ANT	ÄNDRING AVSER	DATUM	SIGN			
RELATIONSHANDLING							
SADELGJORDEN 1, MALMÖ							
SADELGJORDEN FASTIGHETS AB							
A	ARKITEKT AXEL CARLSSON AB, Tel: 040-751 10						
UPPDRAG NR	RTAD AV	HANDLÄGGARE					
	ML/MH	BW					
DATUM	ANSVARIG						
20110920	BW						
TILLBYGGNAD AV LAGERBYGGNAD							
PLAN							
SKALA A1/A3 1:200/1:400	NUMMER	A-40.1-101		BET			