




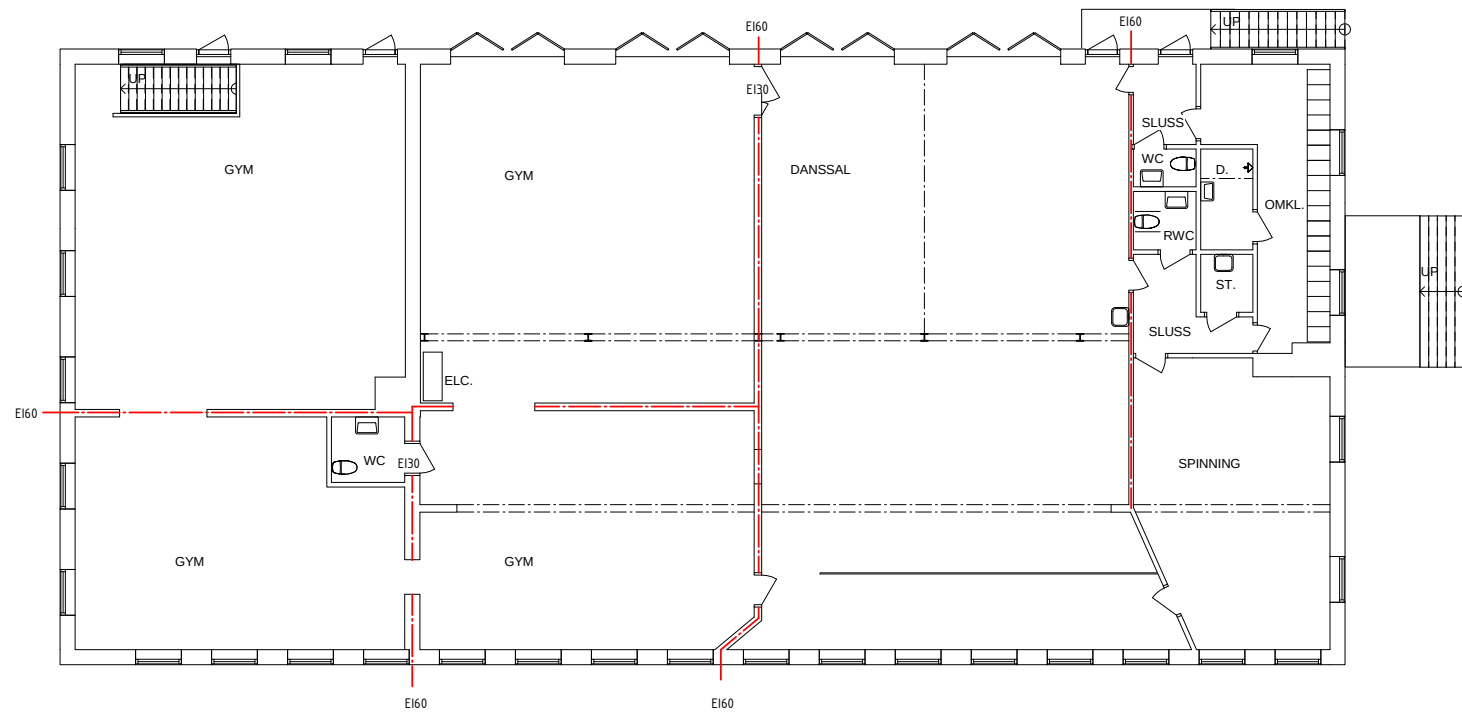


BOTTENVÅNING

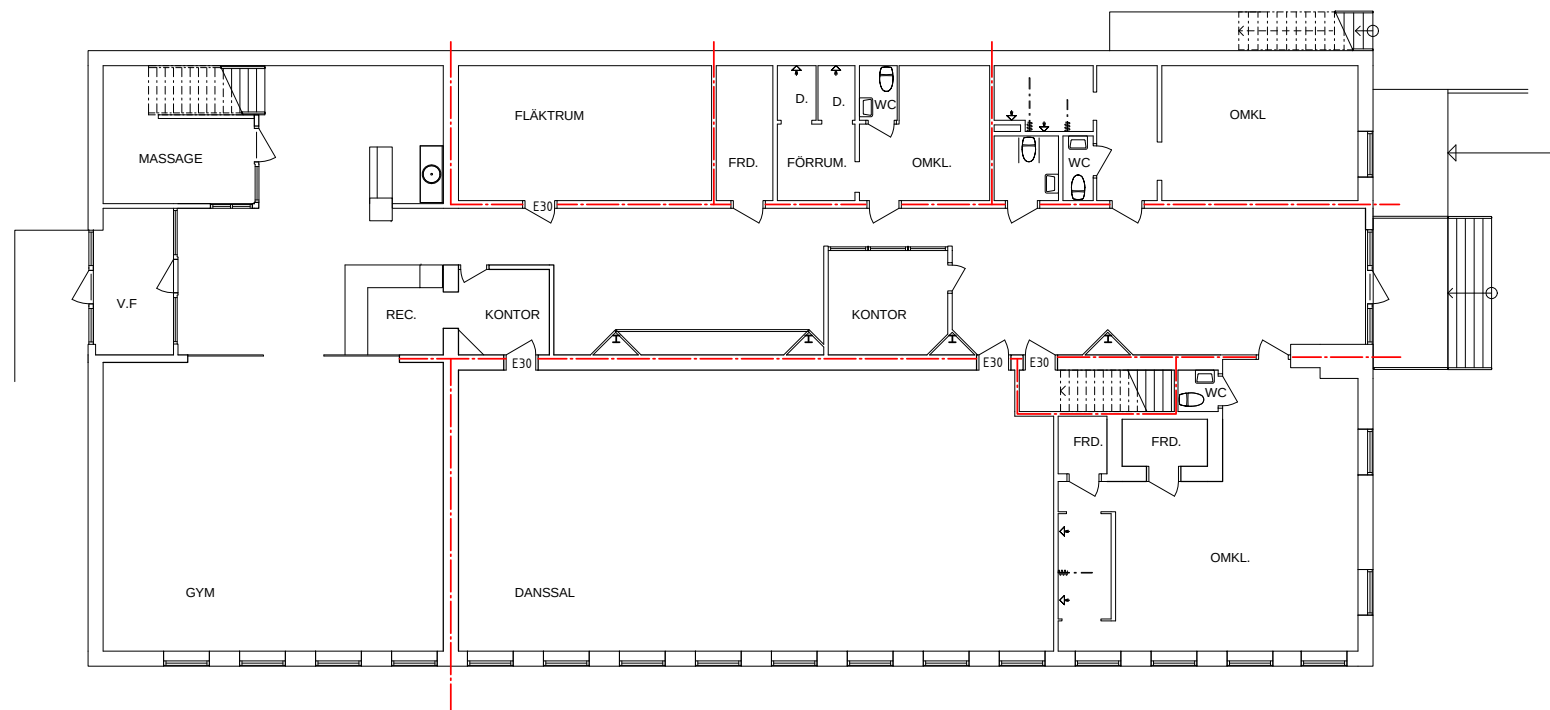

SUTTERÄNGVÅNING

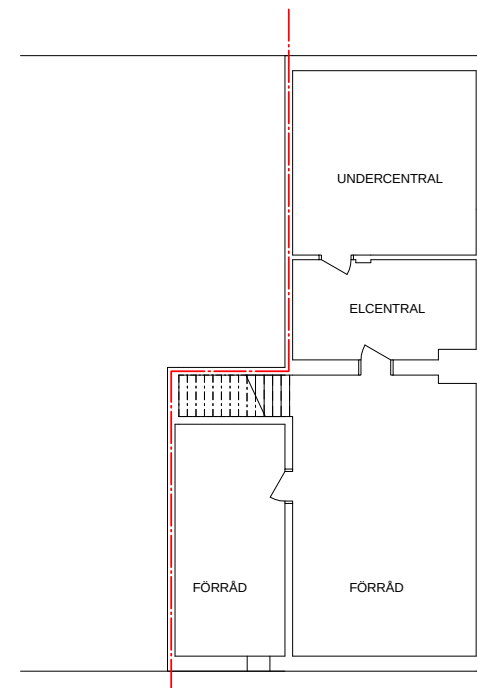

KÄLLARVÅNING

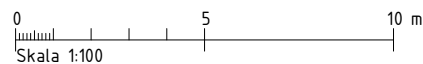

VISSA MINDRE FELAKTIGHETER I MÅTT KAN
FÖREKOMMA DÅ UPPMÄTNING PÅ PLATS INTE VARIT
FULLSTÄNDIG.
URSPRUNGSRITNING AV: CARL INGEL ARVIDSSON
ARKITEKTKONTOR AB

BET.	AVT.	ANVÄNDNING	SKALA	PLATTS
RELATIONSHANDLING				
KV. GROTTAN 5				
HUDIKSVALL				
				
Kyriogatan 23, 803 11 Gävle Tel: 026 - 54 18 40				
UPPDRAGNR	1606000,00	RITAD/KONSTR. AV	K.DILAN	HANDLAGGARE
DATUM	2016-08-31	ANSVARIG	S.AXNANDER	S.AXNANDER
RELATIONSHANDLING				
PLANER				
BOTTENVÅNING, SUTTERÄNGVÅNING OCH				
KÄLLARVÅNING				
SKALA	1:100	NUMMER	A-40.1.001	BET