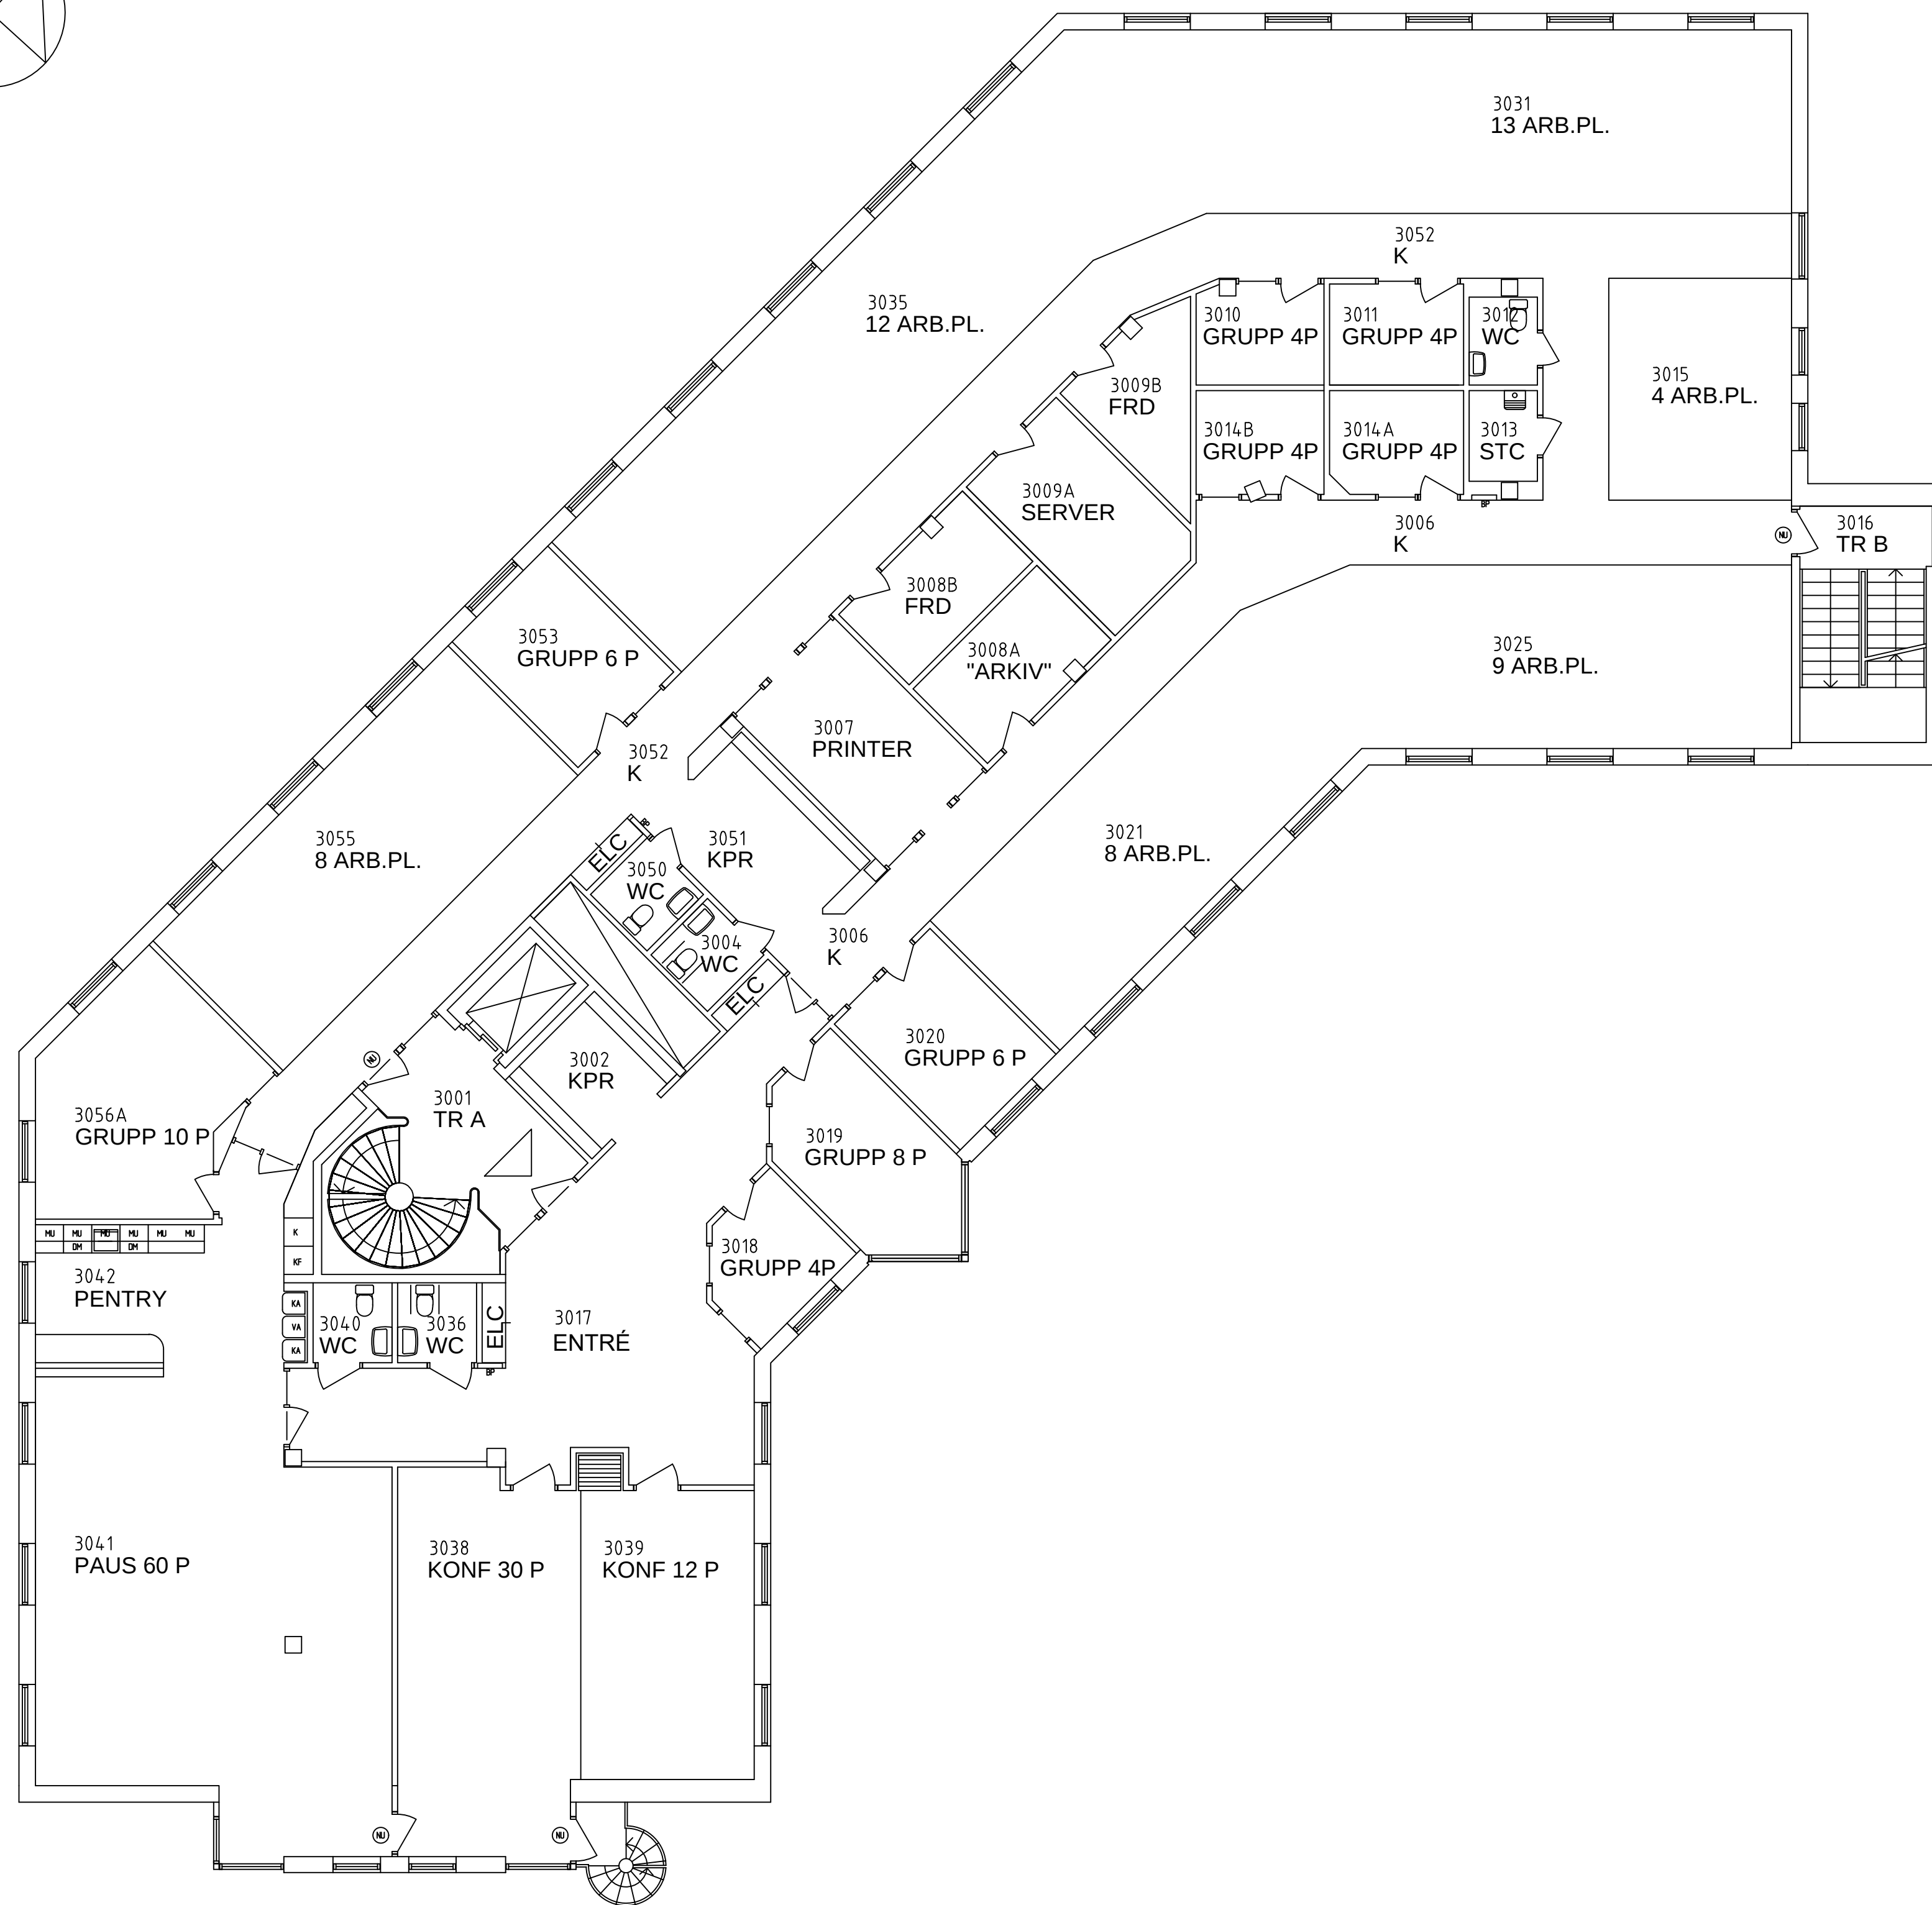
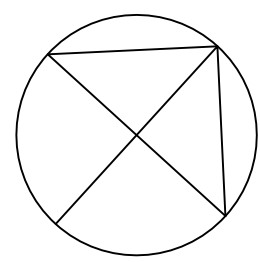


HÄNDLING		
RELATIONSHANDLING		
BYGGHERRE		
KUNGSLEDEN		
FASTIGHET		
KV DELTAT 1 VÄXJÖ		
A		projekthuset i växjö hjärtanäs håkansgård 342 92 älvesta phone +46707645469 projekthuset @ telef2.se
UPPRAG NR 10-450	RITAD/KONSTR AV lm	HANDLÄGGARE lm
DATUM 2014-07-07	PROJEKTANSVÄRIG leif möller	
AFFÄRSHUSET DELTAT RELATION - PLAN 300		
SKALA AV A3 1:100/ 1:200	NUMMER A300_353_300	BET