



ALLMÄNNA ANVISNINGAR

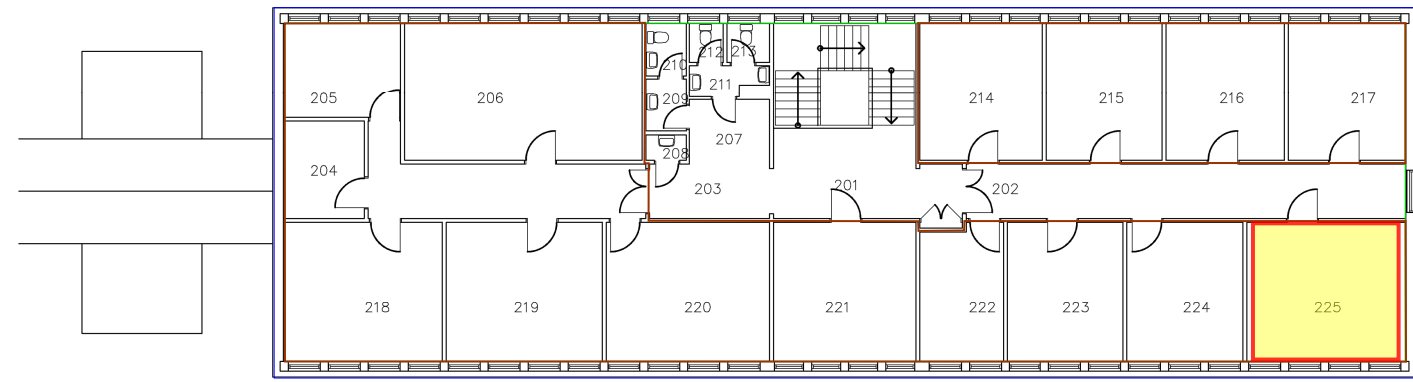

1 TR

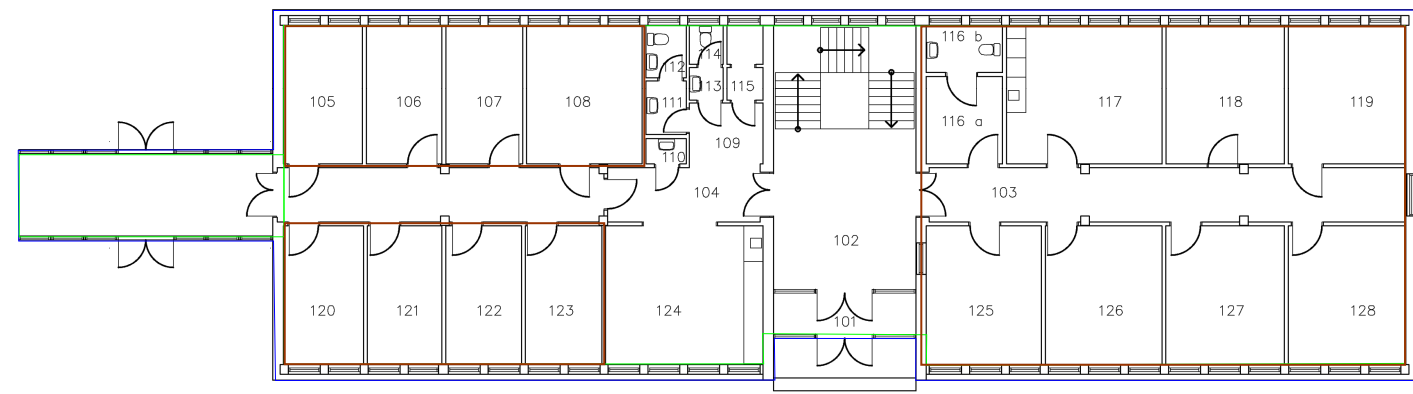

BV

D	-	UPPDATERING	15/01/24	J.S.
C	-	UPPDATERING	07/05/28	J.S.
B	-	UPPDATERING	04/10/25	J.S.

BET	ART	ÄNDRINGEN AKTÖR	DATUM	BEGR

RELATIONSHANDLING



INDUSTRIHUS  
 KV. RÄLSEN, VERKSTADSGATAN, UPPSALA

<input checked="" type="checkbox"/>	A	SVENSKA DESIGN AB Svenborgsgatan 219 752 28 Uppsala	Handl. Jan Smith	Fax 08-591170 Tel. 08-591171
<input type="checkbox"/>	K		Handl. -	Fax - Tel. -
<input type="checkbox"/>	WS		Handl. -	Fax - Tel. -
<input type="checkbox"/>	EL		Handl. -	Fax - Tel. -
<input type="checkbox"/>	M		Handl. -	Fax - Tel. -

UPPDRAG NR	RISÄD/KONSTR. AV	HANDLAGARE
-	JS	JS
ANSVARIG	JS	

KONTORSLOKALER

SKALA	A1 1:100	NUMMER	A2	BET	D
	A3 1:200				

ARKITEKTJÄNST AB



Fastighet: 1030 Verkstadsgatan 8  
 Byggnad: B  
 Plan: 01 - BV  
 ID: 10003850

Utskriftsformat: A3  
 Utskriftsdatum: 2018-12-04  
 Skala: 1:235