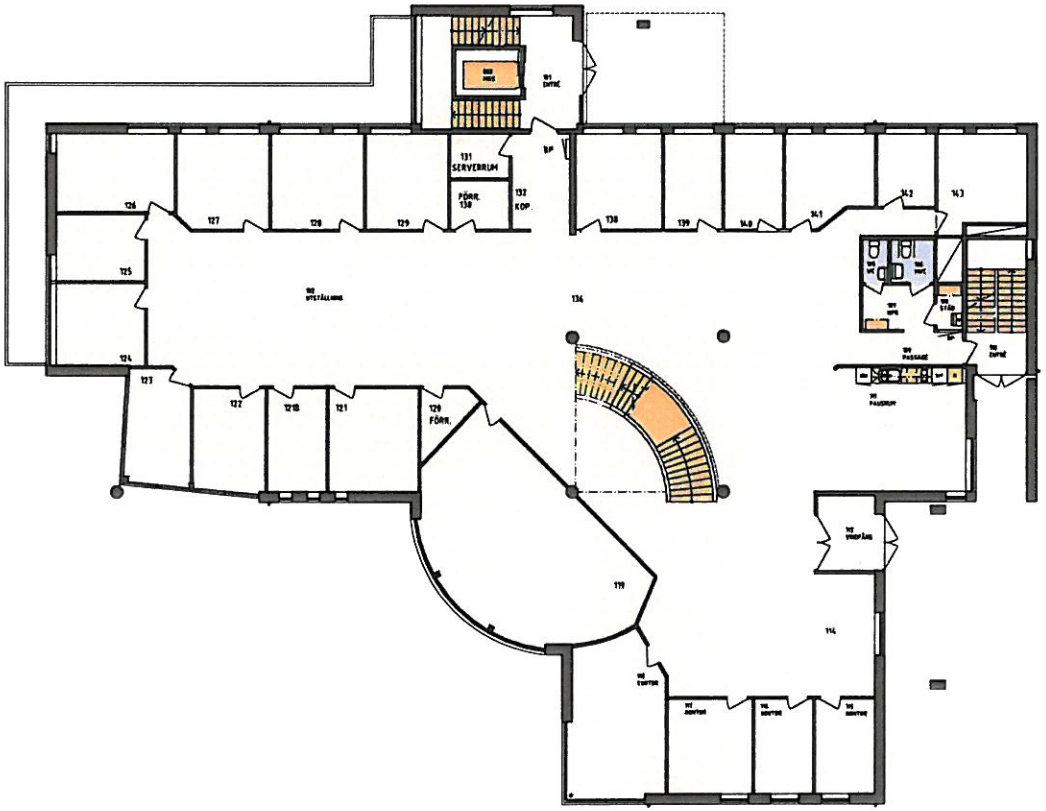

FÅR EJ BETRAKTAS SOM
UPPMÄTNINGSRITNING.
AVVIKELSER KAN FÖREKOMMA

METER
0 1 2 5 10

BET	ÄNR	ÄNDRINGEN AVSER	SIGN	DATUM

RELATIONSHANDLING

ROOF ARKITEKTER AB

KV ELEKTRONEN, HUSKVARNA

UPPDRAG NR	RITAD AV	HANDLÄGGARE
09-030	HEDRÉN	OTTERLING
DATUM 2011-05-24	ANSVARIG	

PLAN, VÅNING 2

SKALA	NUMMER	I BET
A3 1:200	R03-61-02	

R03-61-02
2011-05-24
ROOF Arkitekter AB / Hedrén