OBJEKT 724-3

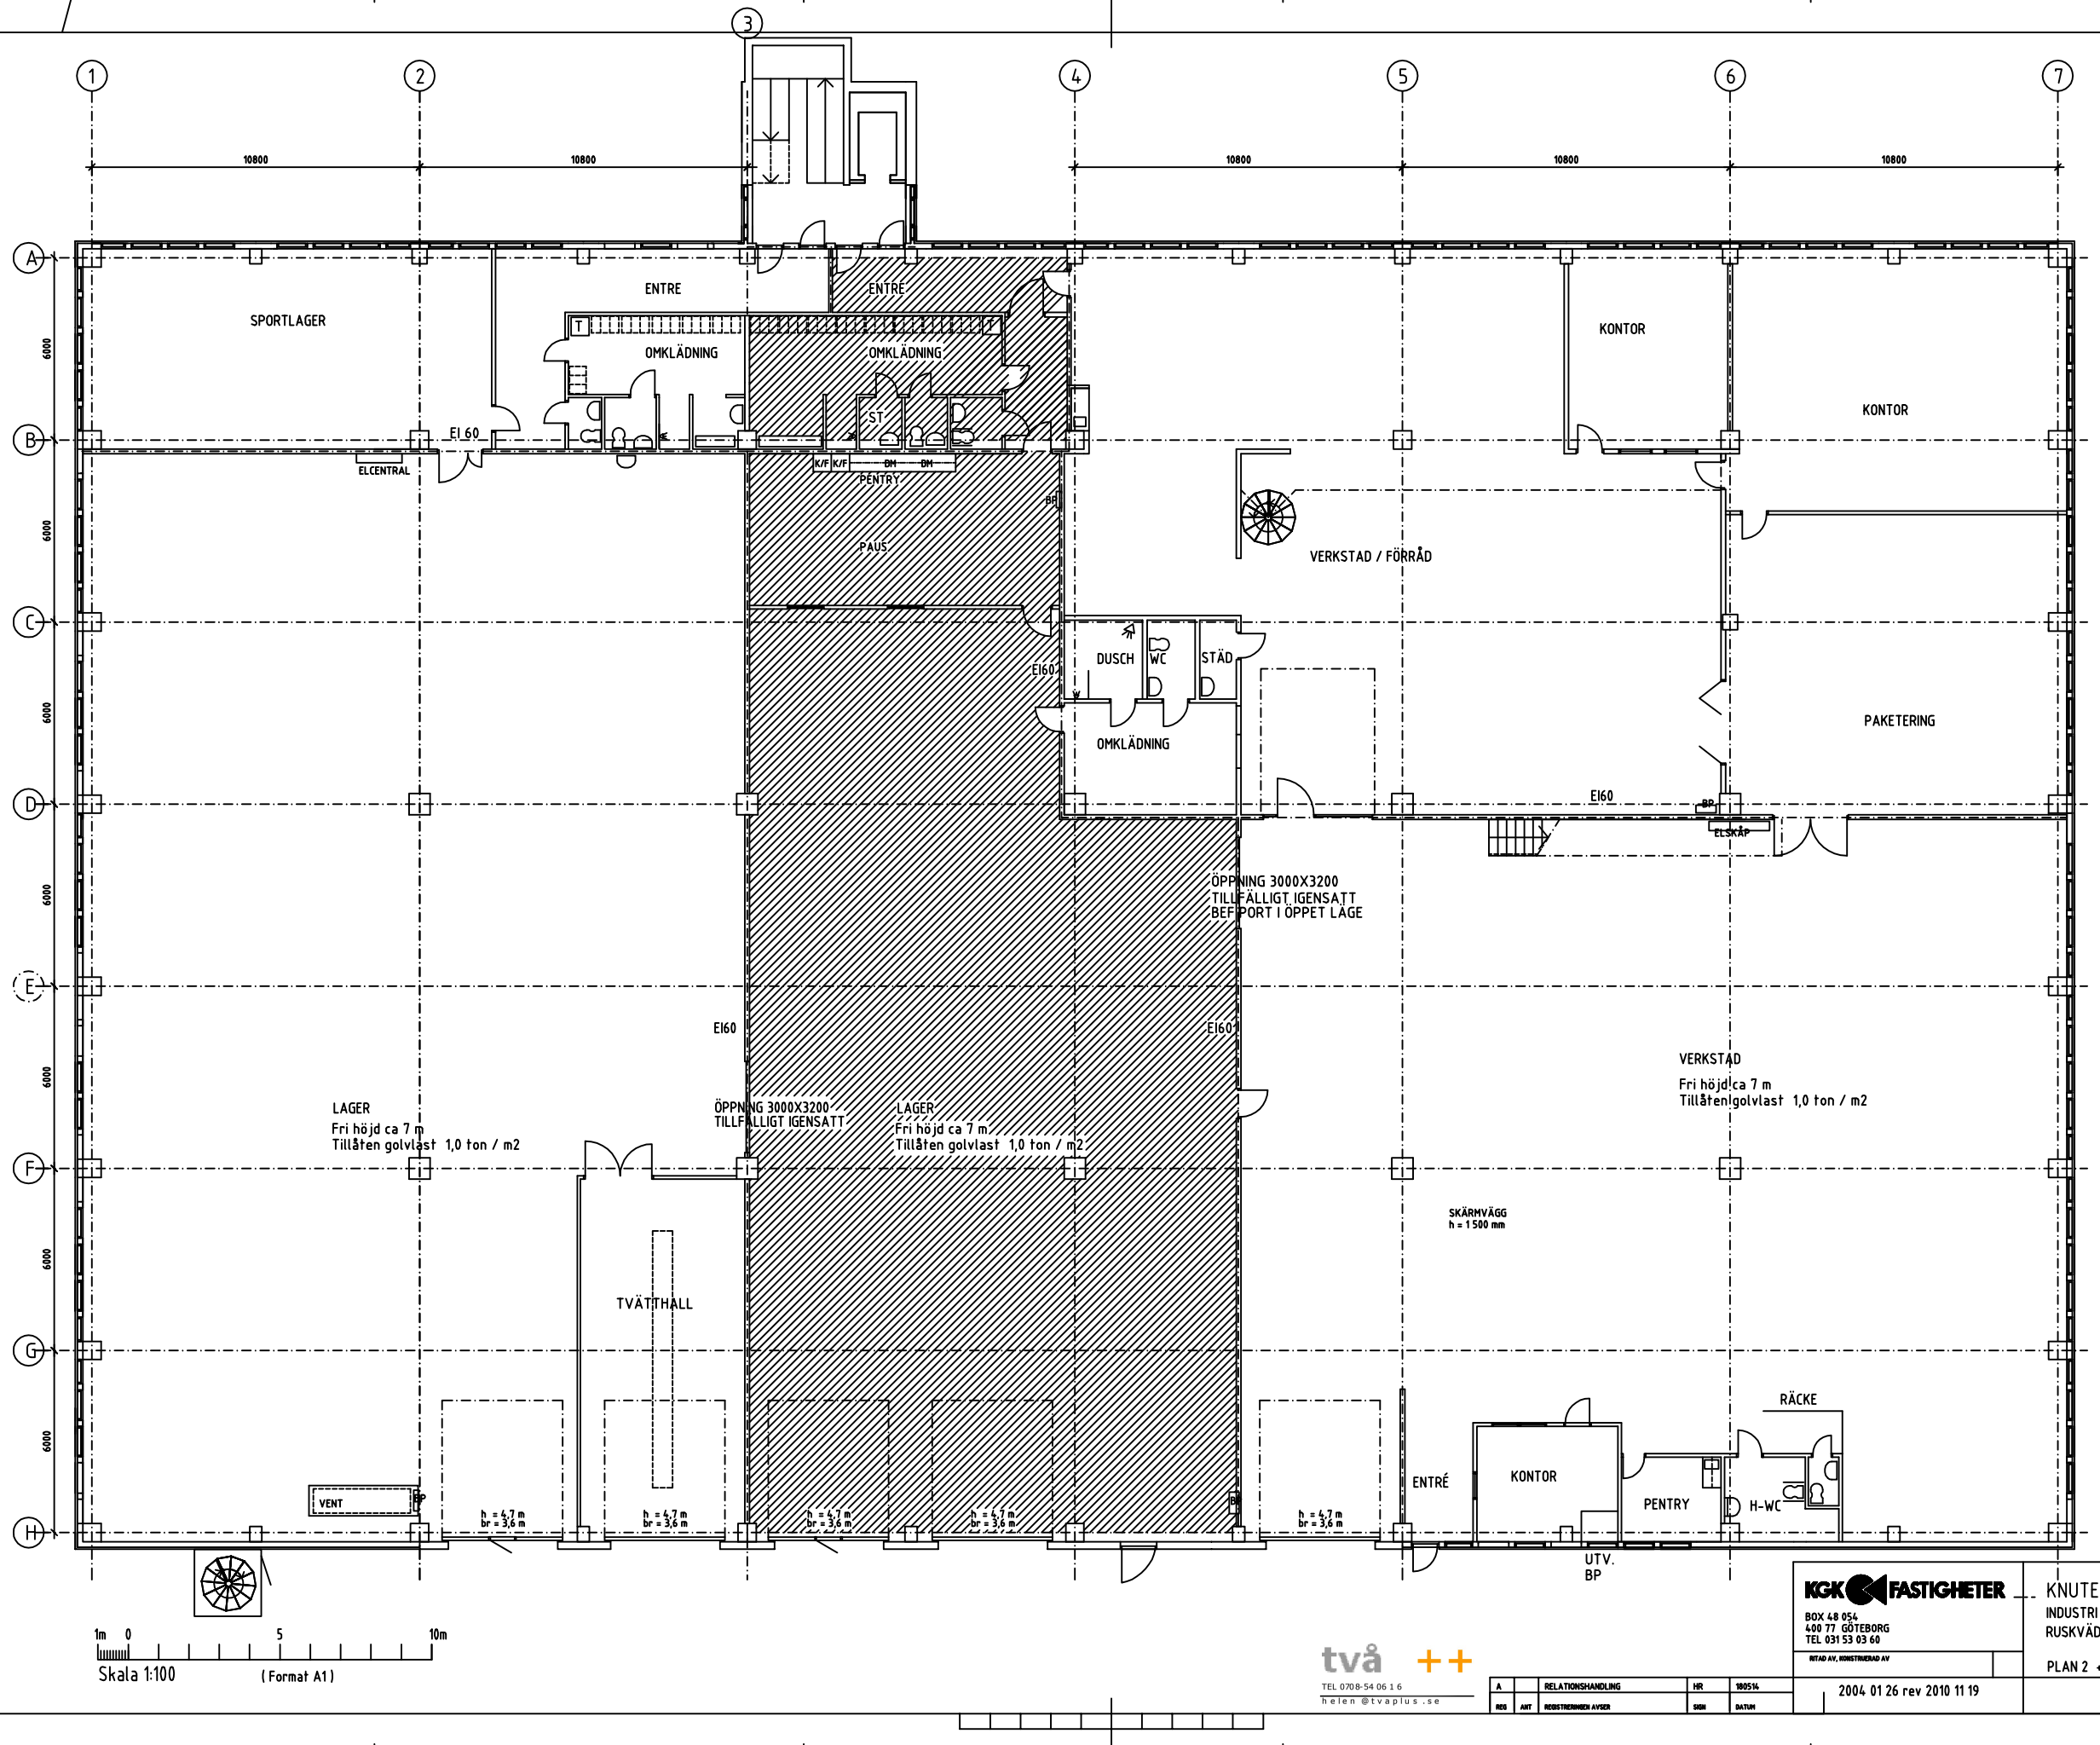

KGK FASTIGHETER
BOX 48 054
400 77 GÖTEBORG
TEL 031 53 03 60

RITAD AV, KONSTRUERAD AV

två ++
TEL 0708-54 06 16
helen @tvaplus .se

REG	ÄNR	REGISTRERINGEN AVSER	SIGN	DATUM
A		RELATIONSHANDLING	HR	180514

2004 01 26 rev 2010 11 19

KNUTEN FÖRETAGSCENTER
INDUSTRI OCH KONTORSBYGGNAD
RUSKVÄDERSGATAN 14

PLAN 2 + 32.30 1: 100 SKALA

RITNINGSNUMMER A 14-2
ÄNDR REF A